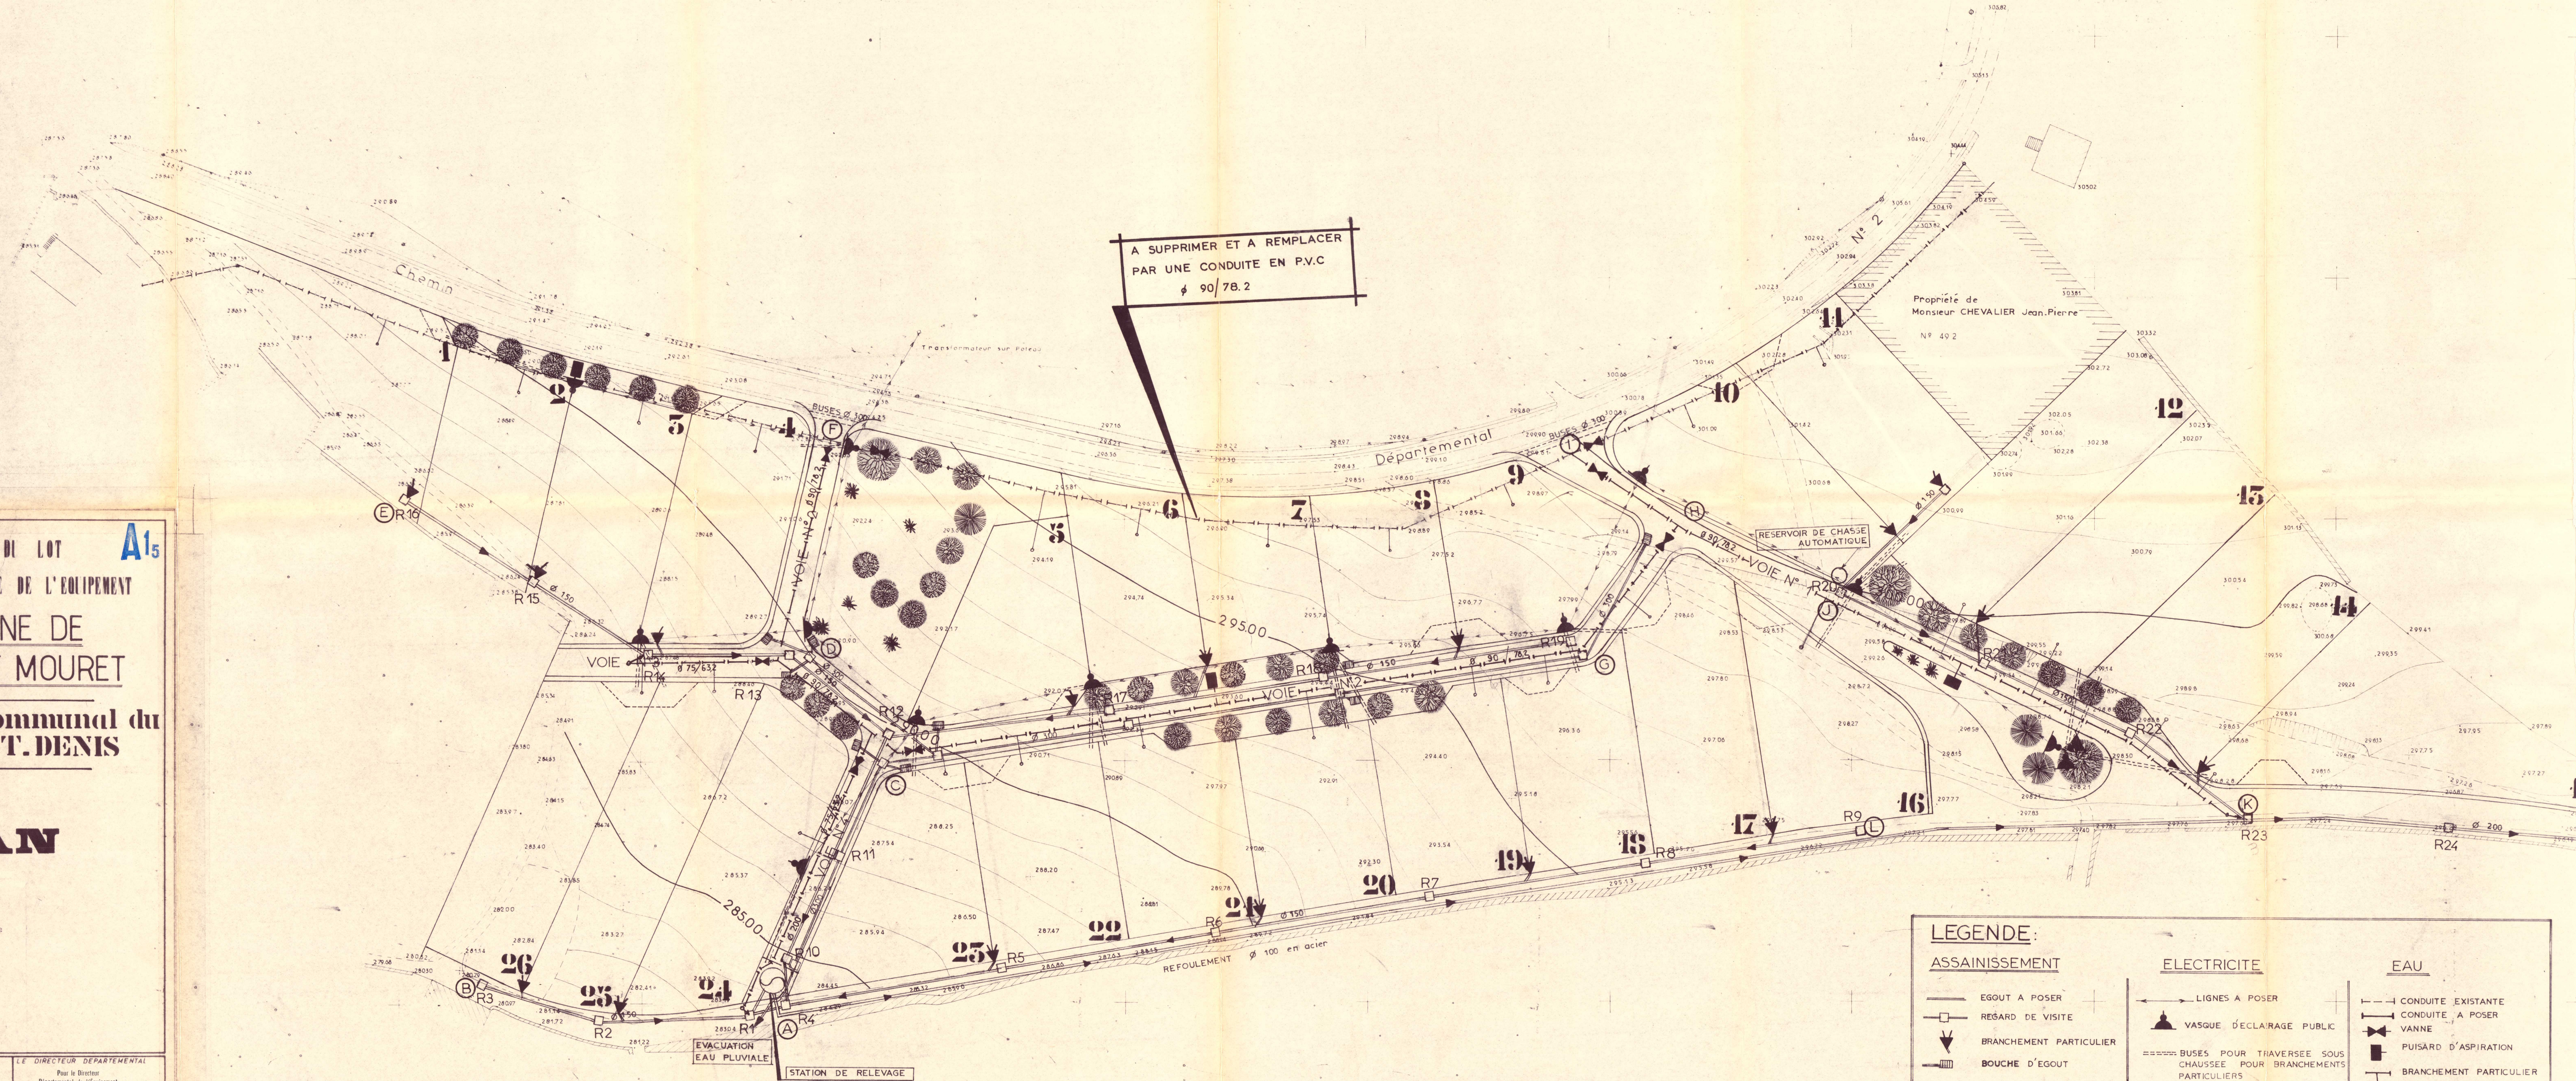




A SUPPRIMER ET A REMPLACER
PAR UNE CONDUITE EN P.V.C
Ø 90/78.2

LE GROUPE EQUIPEMENTS DES COLLECTIVITES SUBDIVISION DE FIGEAC

LE CHEF DE SUBDIVISION
Figeac le 18 Mars 1978
P. TONELLI

LE CHEF DE GROUPE
G. PENALVA

LE DIRECTEUR DEPARTEMENTAL
Pour le Directeur
Départemental de l'Équipement
L'inspecteur Divisionnaire des P.E.,
Chef du Groupe Equipements des Collectivités

MODIFICATIONS

Signé 1
G. PENALVA

DATE
DESSINE PAR PONS M.

PL- 75.010.253.3

DEPARTEMENT DU LOT

DIRECTION DEPARTEMENTALE DE L'EQUIPEMENT

COMMUNE DE LISSAC ET MOURET

Lotissement Communal du CAUSSE SAINT-DENIS

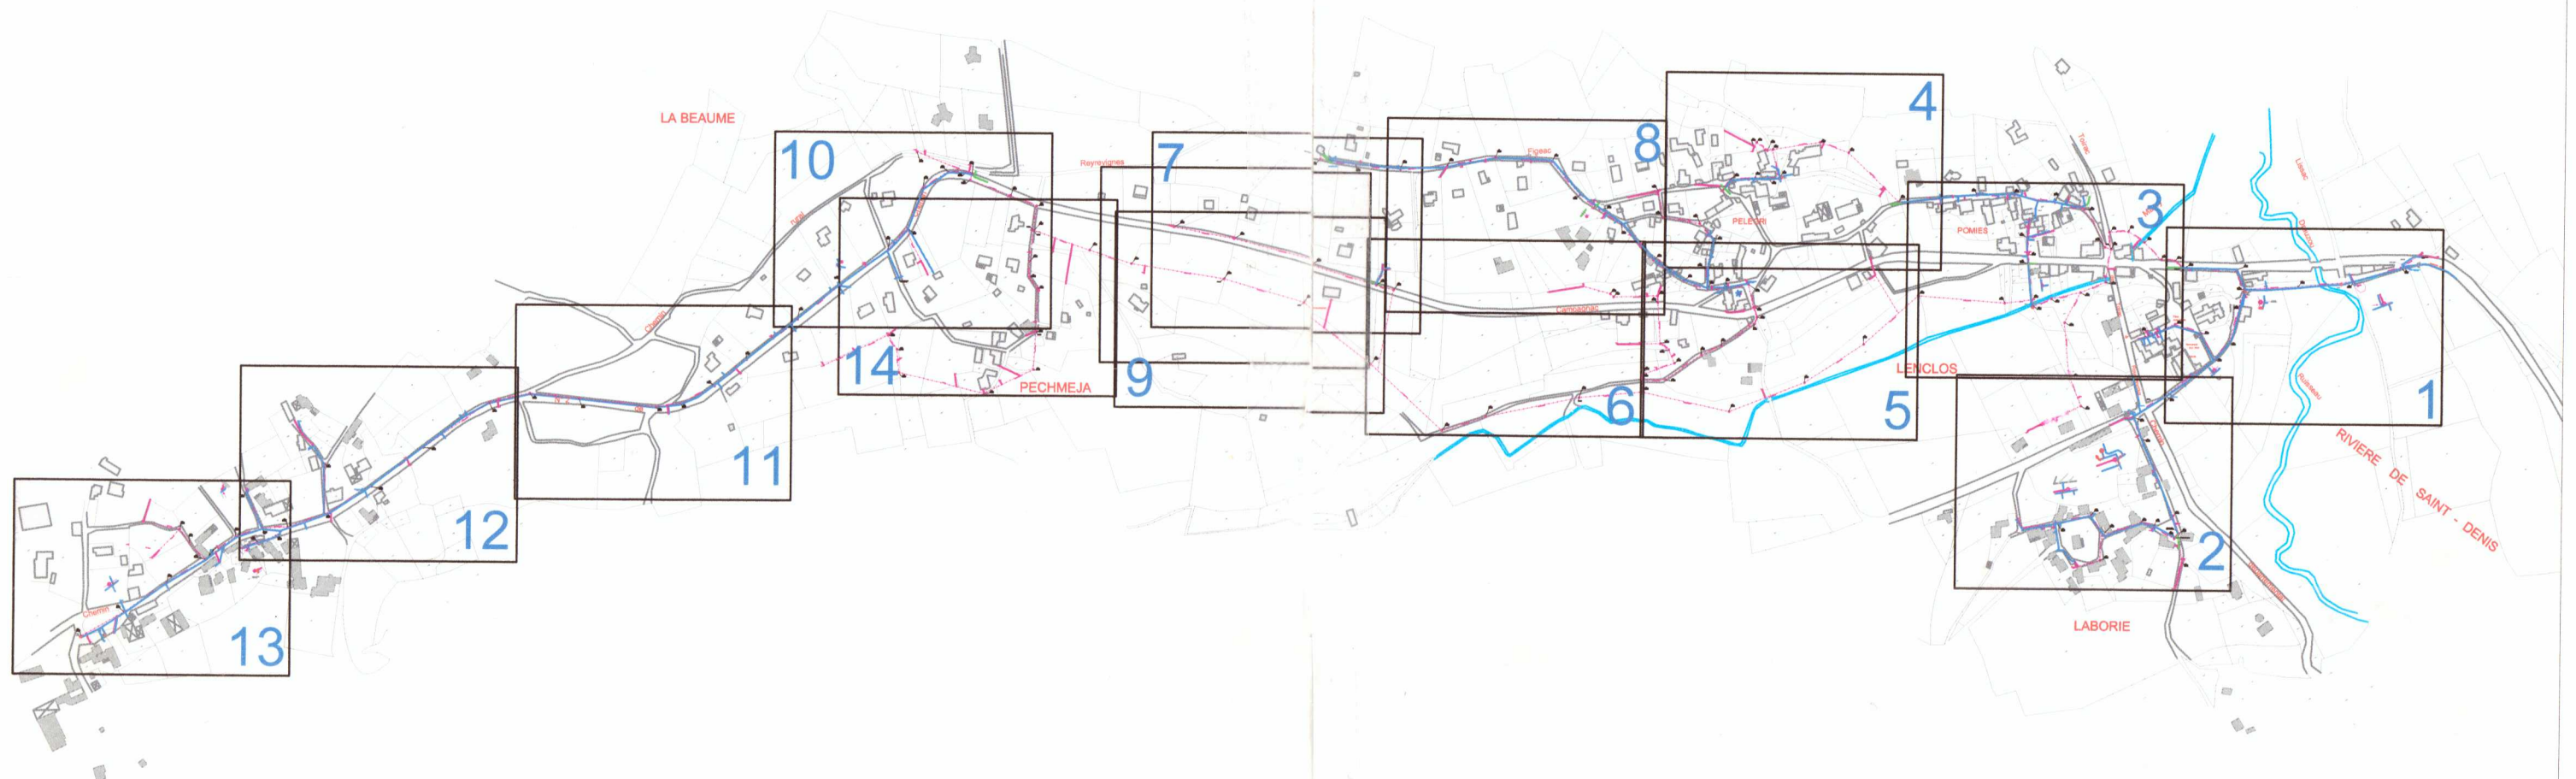
PLAN V.R.D.

Echelle: 1/500^e

LEGENDE:		
ASSAINISSEMENT	ELECTRICITE	EAU
— EGOUT A POSER	— LIGNES A POSER	— CONDUITE EXISTANTE
□ RESARD DE VISITE	⬆ VASQUE D'ÉCLAIRAGE PUBLIC	— CONDUITE A POSER
⬇ BRANCHEMENT PARTICULIER	===== BUSSES POUR TRAVERSEE SOUS CHAUSSEE POUR BRANCHEMENTS PARTICULIERS	⬆ VANNE
⬇ BOUCHE D'EGOUT		⬆ PUISARD D'ASPIRATION
		⬆ BRANCHEMENT PARTICULIER
		⬆ VIDANGE

Echelle: 1/ 500^e

Commune de LISSAC et MOURET
RESEAUX ASSAINISSEMENT ET EAU POTABLE



RESEAU EU Ø160
RESEAU EU Ø125

RESEAU EU Ø160
RESEAU AEP Brt

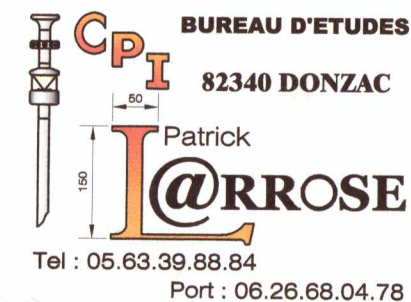


1,Chemin de l'Oustalet
46800 MONTCUQ

Tel: 05 65 24 22 42

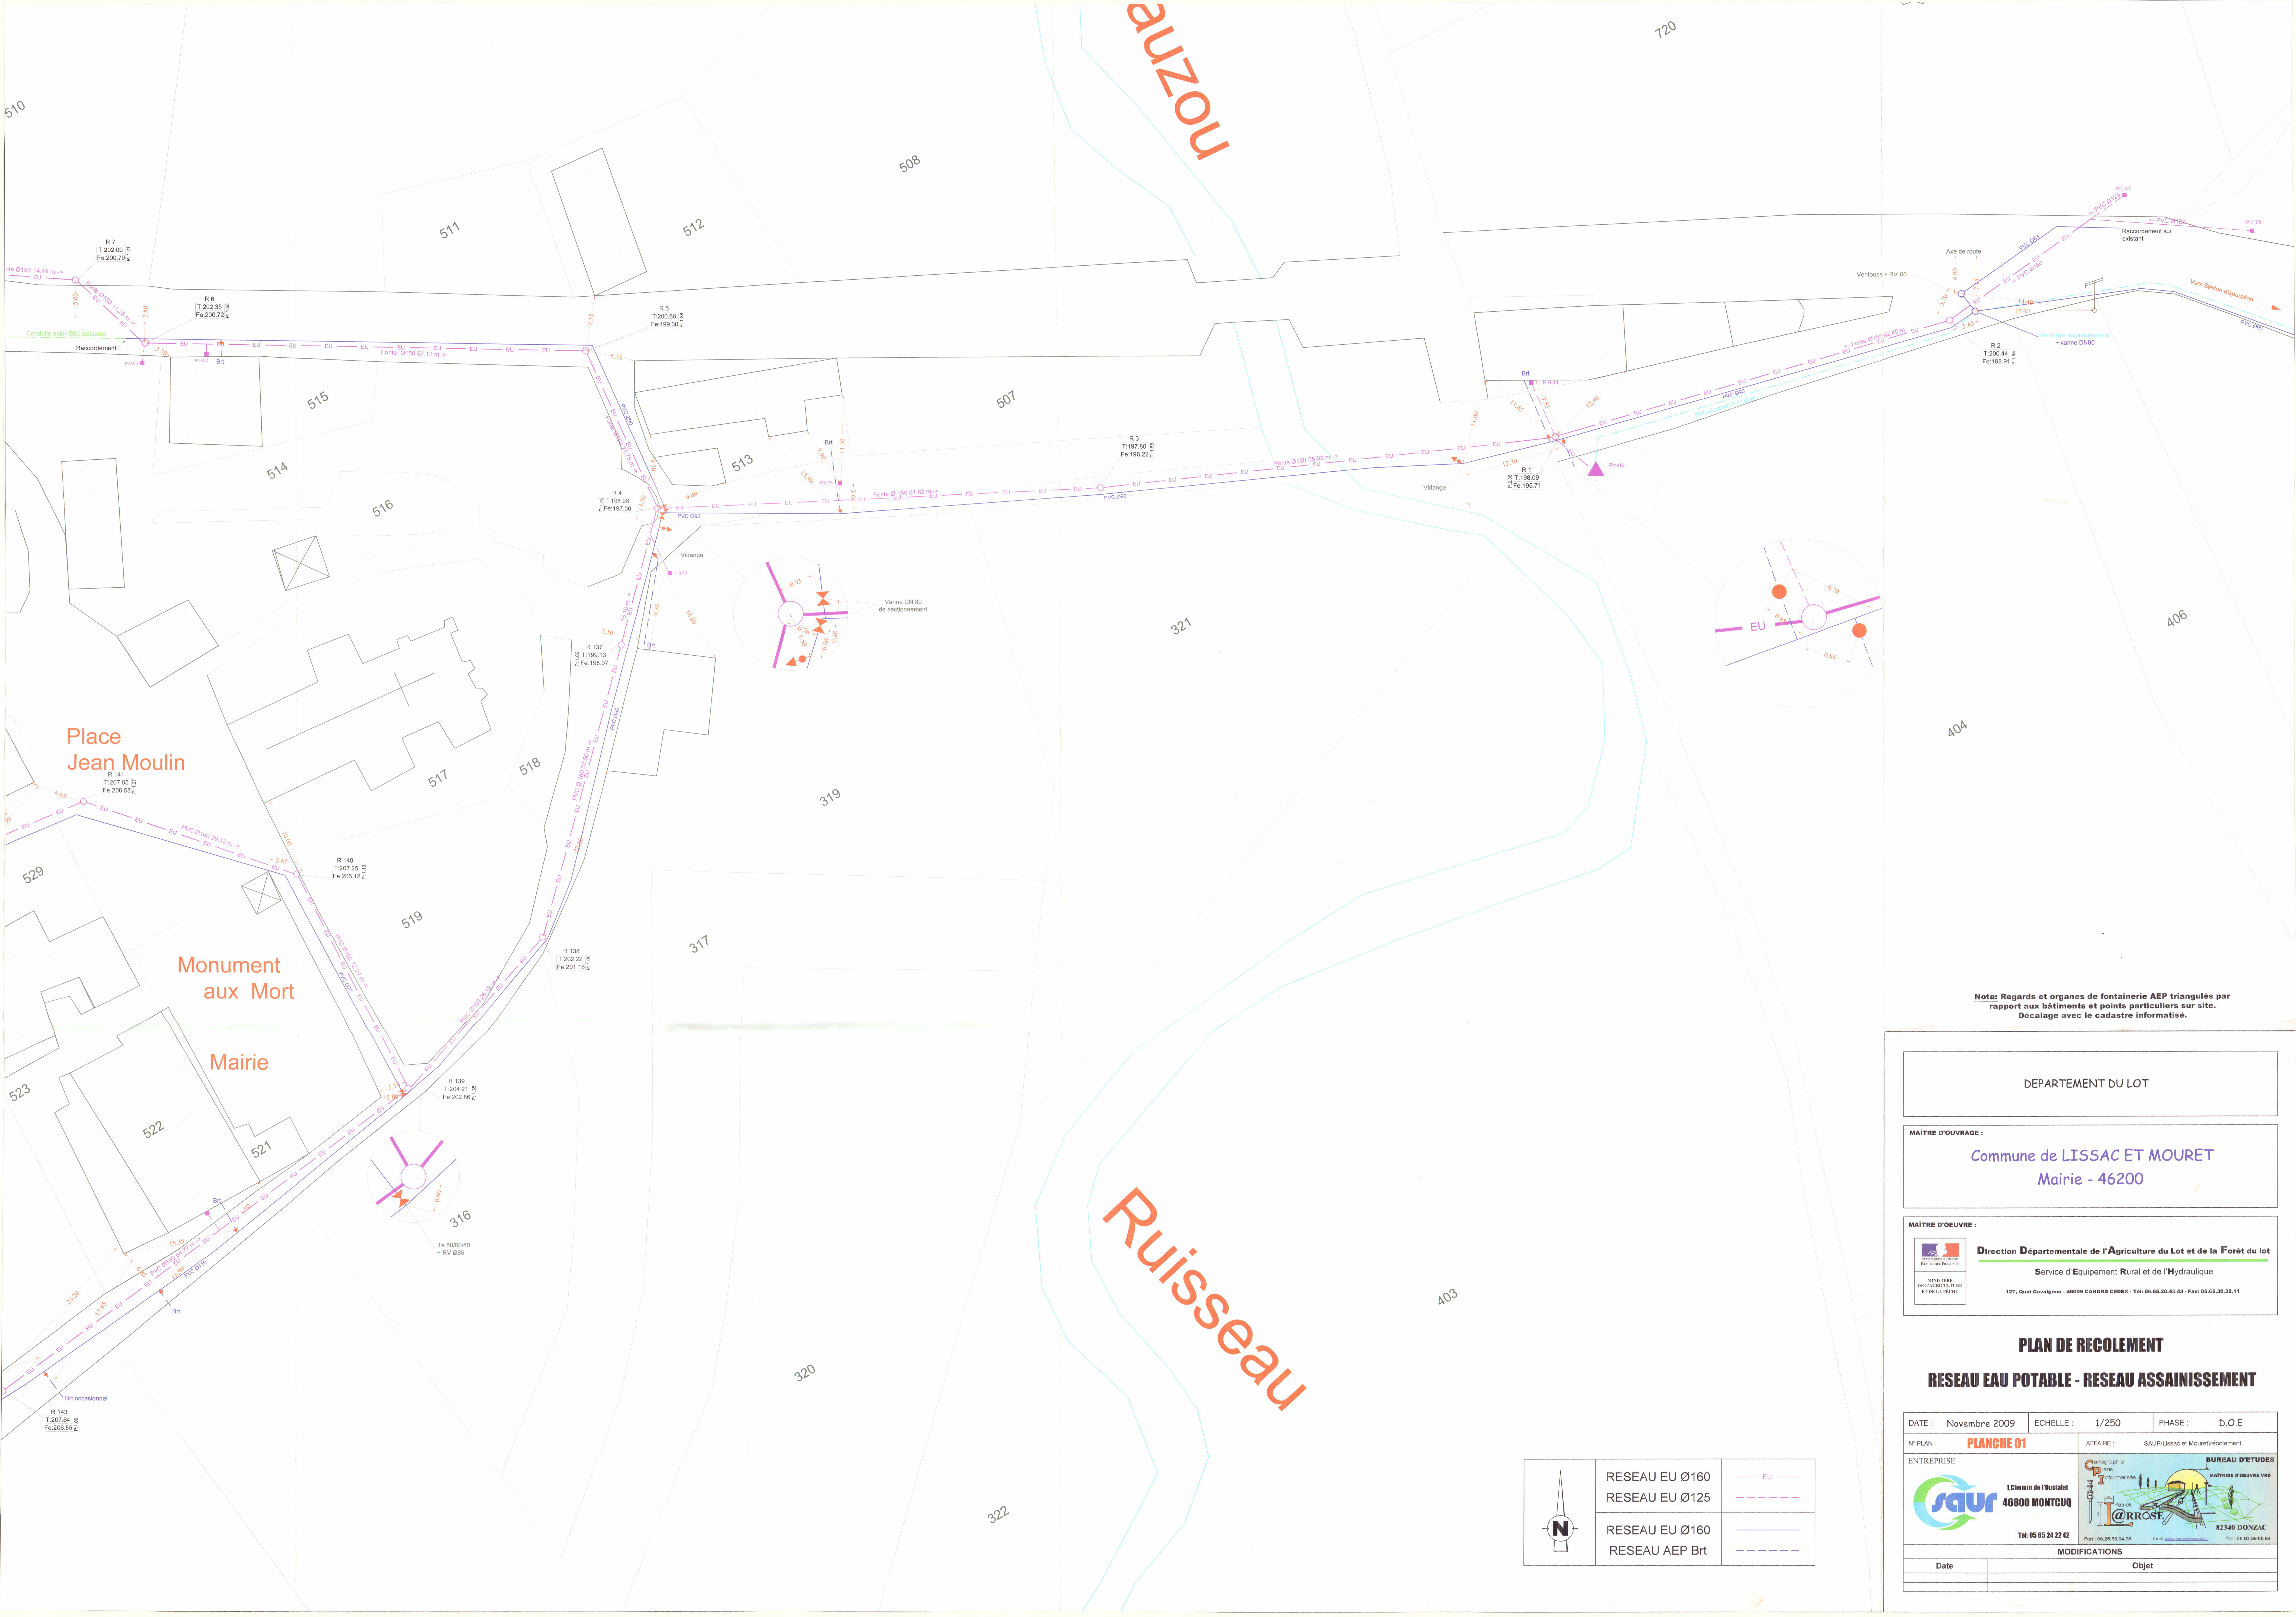
PLAN DE RECOLEMENT

PLAN D'ENSEMBLE DECOUPAGES DES PLANCHES



DATE:
Novembre/2009

ECHELLE:
Pas d'échelle



Nota: Regards et organes de fontainerie AEP triangulés par rapport aux bâtiments et points particuliers sur site. Décalage avec le cadastre informatisé.

DEPARTEMENT DU LOT

MAÎTRE D'OUVRAGE :

Commune de LISSAC ET MOURET
Mairie - 46200

MAÎTRE D'OEUVRE :



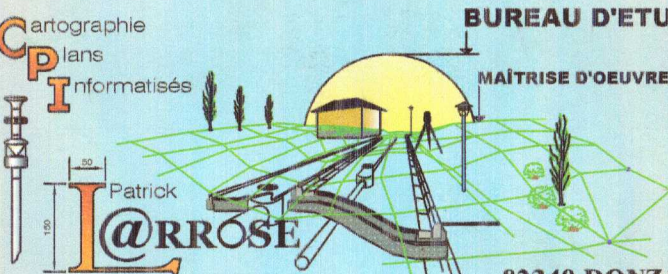
Direction Départementale de l'Agriculture du Lot et de la Forêt du Lot

Service d'Équipement Rural et de l'Hydraulique

127, Quai Cavallone - 46009 CARNORS CEDEX - Tél: 05.65.20.43.43 - Fax: 05.65.30.32.11

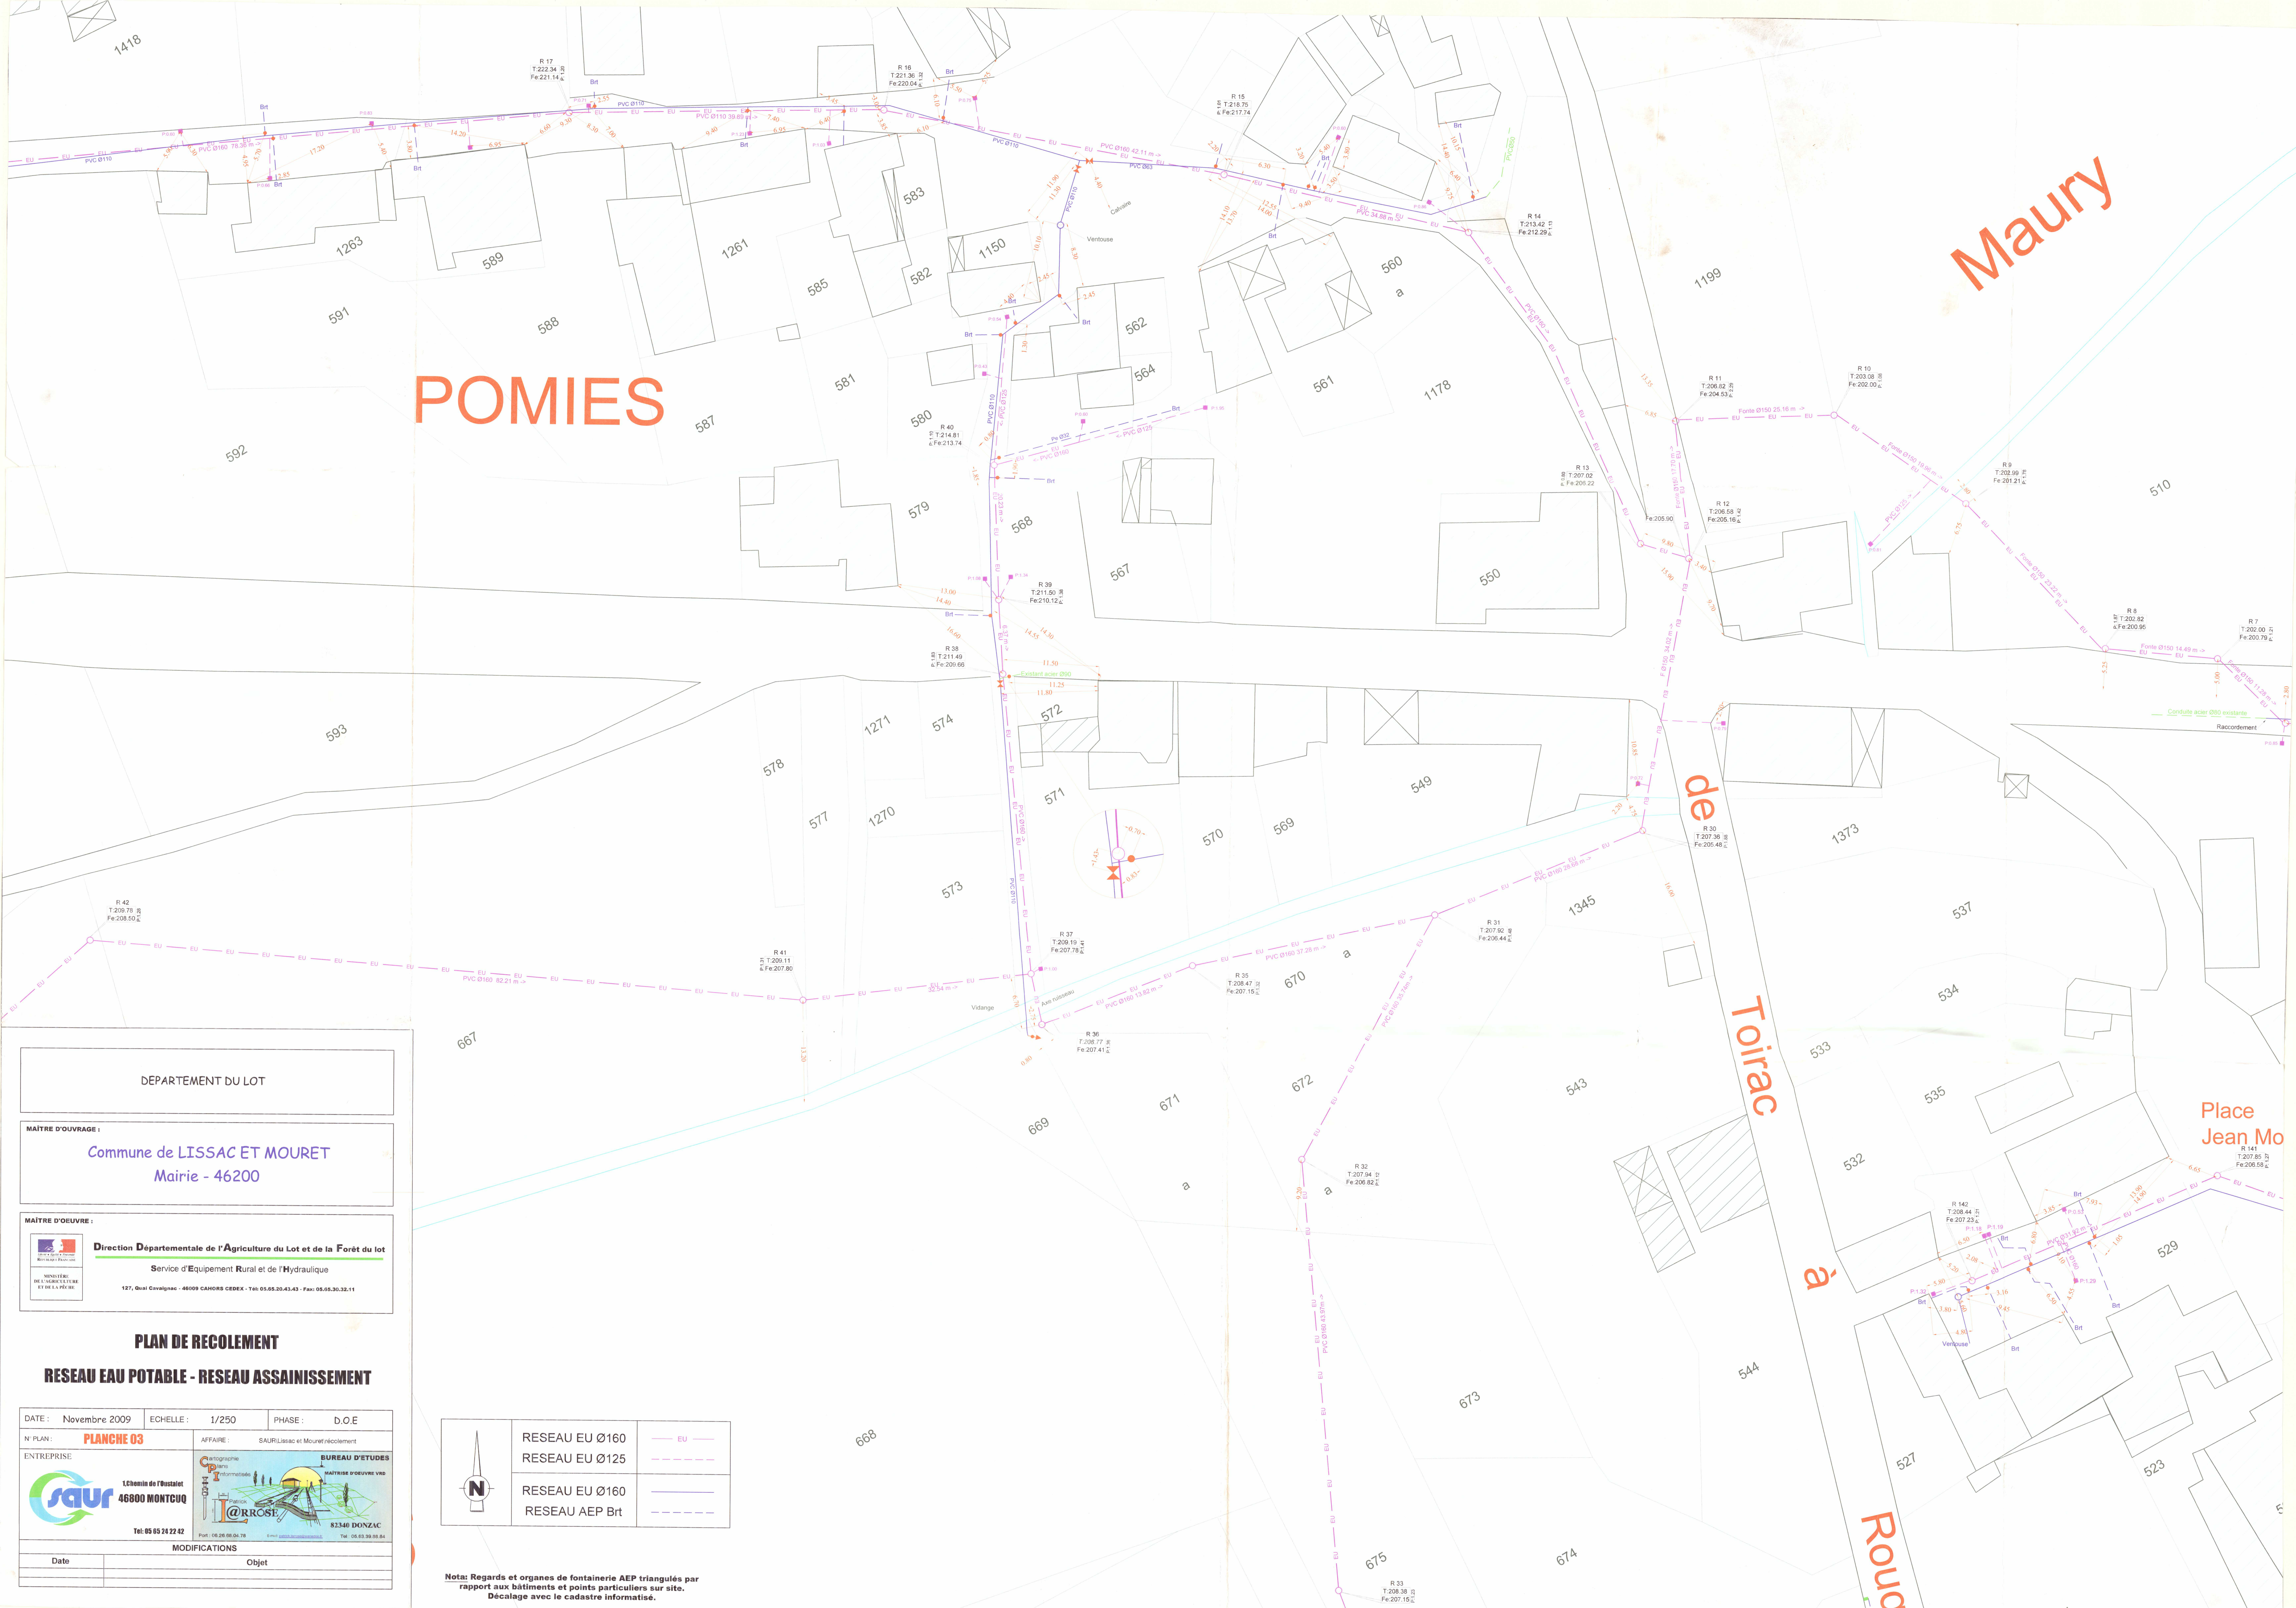
PLAN DE RECOLEMENT

RESEAU EAU POTABLE - RESEAU ASSAINISSEMENT

DATE : Novembre 2009		ECHELLE : 1/250		PHASE : D.O.E	
N° PLAN : PLANCHE 01		AFFAIRE : SAUR/Lissac et Mouret/écoulement			
ENTREPRISE		 1Chemin de l'Eclusest 46300 MONTCUQ Tel. 05 65 24 22 42  82340 DONZAC Tel : 05 65 39 05 84			
MODIFICATIONS					
Date		Objet			

	RESEAU EU Ø160	— EU —
	RESEAU EU Ø125	- - - - -
	RESEAU EU Ø160	— — — — —
	RESEAU AEP Bt	- - - - -

DATE : Novembre 2009	ECHELLE : 1/250	PHASE : D.O.E
N° PLAN : PLANCHE 02	AFFAIRE : SAUR/Lissac et Mourer/nicolaslement	
MODIFICATIONS		
Date	Objet	



DEPARTEMENT DU LOT

Commune de LISSAC ET MOURET
Mairie - 46200

RE :

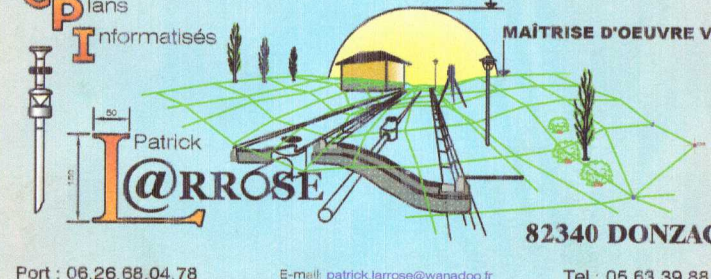
Direction Départementale de l'Agriculture du Lot et de la Forêt du lot

Service d'Equipement Rural et de l'Hydraulique

127, Quai Cavaignac - 46009 CAHORS CEDEX - Tél: 05.65.20.43.43 - Fax: 05.65.30.32.11

PLAN DE RECOLEMENT

RESEAU EAU POTABLE - RESEAU ASSAINISSEMENT

DATE :	Novembre 2009	ECHELLE :	1/250	PHASE :	D.O.E
N° PLAN :	PLANCHE 03	AFFAIRE :	SAUR/Lissac et Mouret-récolment		
ENTREPRISE	 1.Chemin de l'Busstael 46800 MONTCQ Tel: 05 55 24 22 42				
		 BUREAU D'ETUDES MAITRISE D'OEUVRE VRD 82340 DONZAC Tel: 05.63.99.58.84			
MODIFICATIONS					
Date		Objet			

	RESEAU EU Ø160 RESEAU EU Ø125	— EU — - - - - -
	RESEAU EU Ø160 RESEAU AEP Brt	— — — — — - - - - -

Nota: Regards et organes de fontainerie AEP triangulés par rapport aux bâtiments et points particuliers sur site.
Décalage avec le cadastre informatisé.

DEPARTEMENT DU LOT

MAÎTRE D'OUVRAGE :

Commune de LISSAC ET MOURET

Mairie - 46200

MAÎTRE D'OEUVRE :



Direction Départementale de l'Agriculture du Lot et de la Forêt du lot

Service d'Équipement Rural et de l'Hydraulique

127, Quai Cavalgnac - 46009 CAHORS CEDEX - Tél: 05.65.20.43.43 - Fax: 05.65.30.32.11

PLAN DE RECOLEMENT

RESEAU EAU POTABLE - RESEAU ASSAINISSEMENT

DATE : Novembre 2009

ECHELLE : 1/250

PHASE : D.O.E

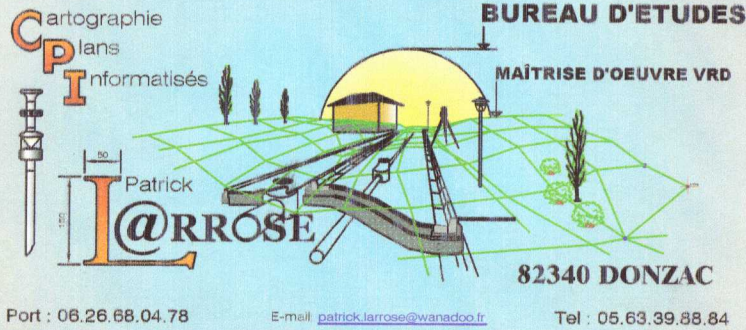
N° PLAN : **PLANCHE 04**

AFFAIRE : SAUR/Lissac et Mouret/recolement

ENTREPRISE :



1 Chemin de l'Onestet
46800 MONTCUQ
Tél: 05 63 24 22 42



BUREAU D'ETUDES
NATRISE D'OEUVRE VMD
82340 DONZAC
Tél: 05 63 39 59 84

MODIFICATIONS

Date	Objet

Nota: Regards et organes de fontainerie AEP triangulés par rapport aux bâtiments et points particuliers sur site. Décalage avec le cadastre informatisé.



RESEAU EU Ø160

RESEAU EU Ø125

RESEAU EU Ø160

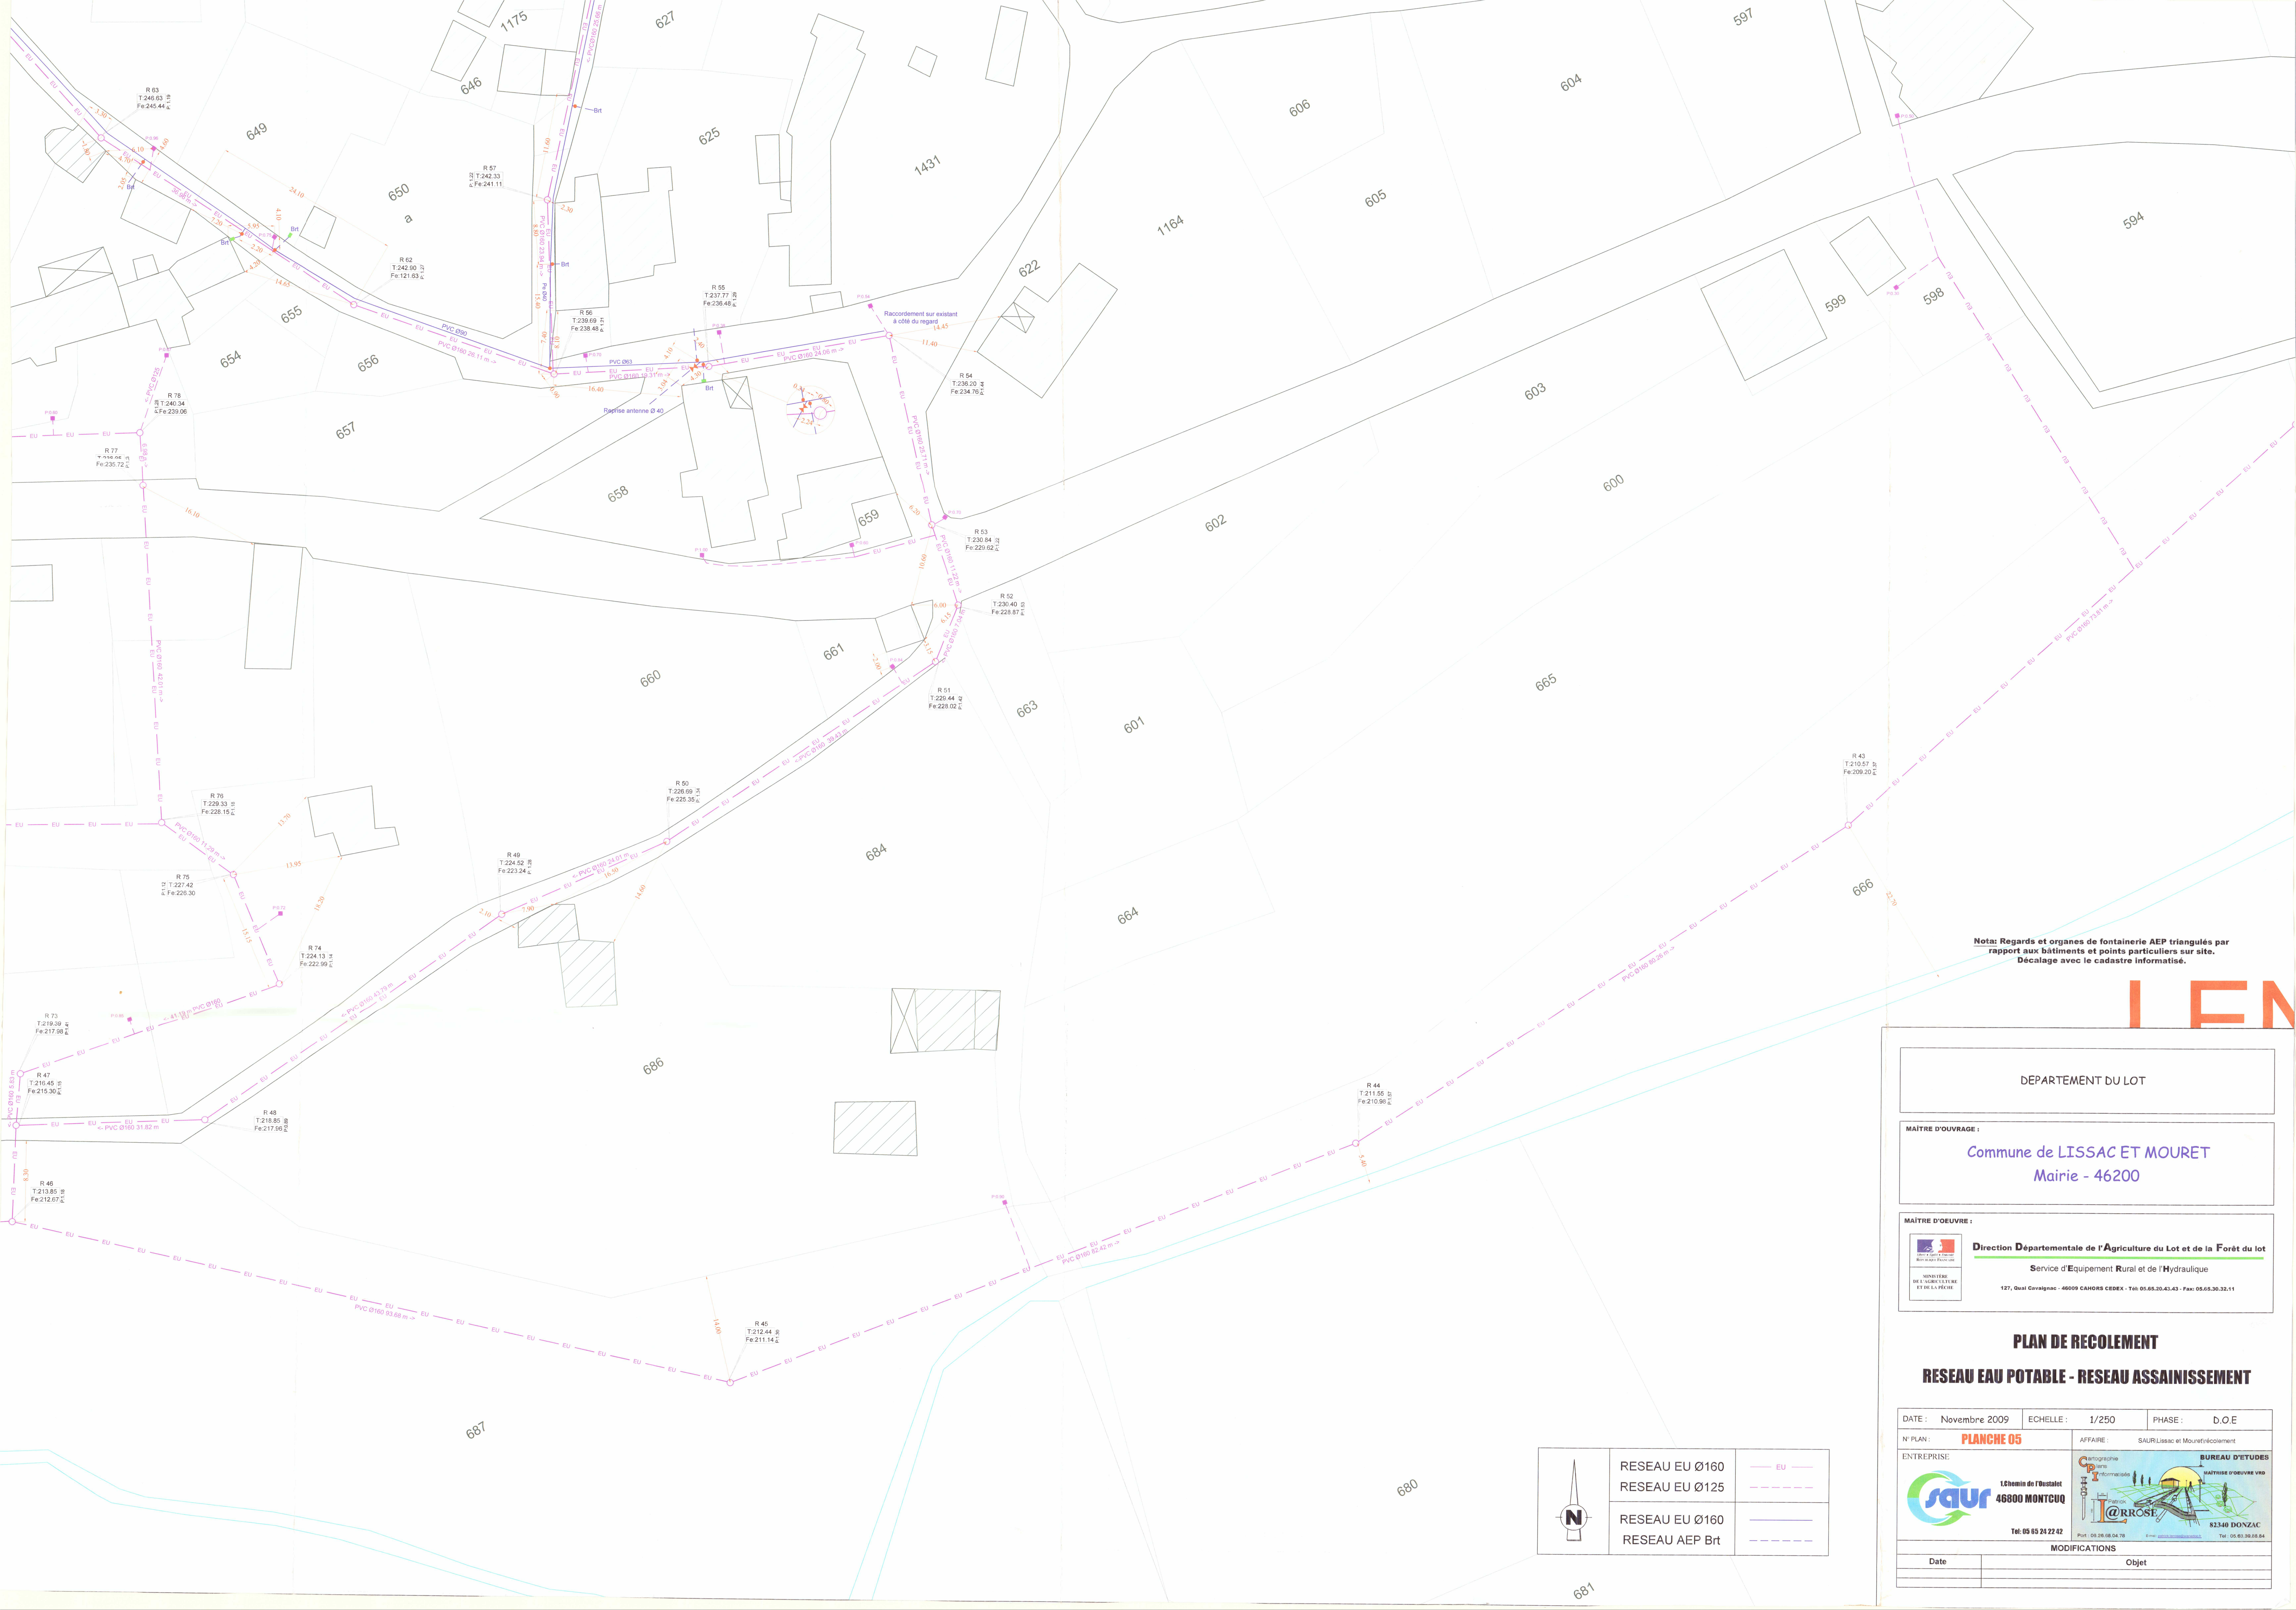
RESEAU AEP Brt











Noter: Regards et organes de fontainerie AEP triangulés par rapport aux bâtiments et points particuliers sur site.
Décalage avec le cadastre informatisé.

DEPARTEMENT DU LOT

MAÎTRE D'OUVRAGE :
Commune de LISSAC ET MOURET
Mairie - 46200

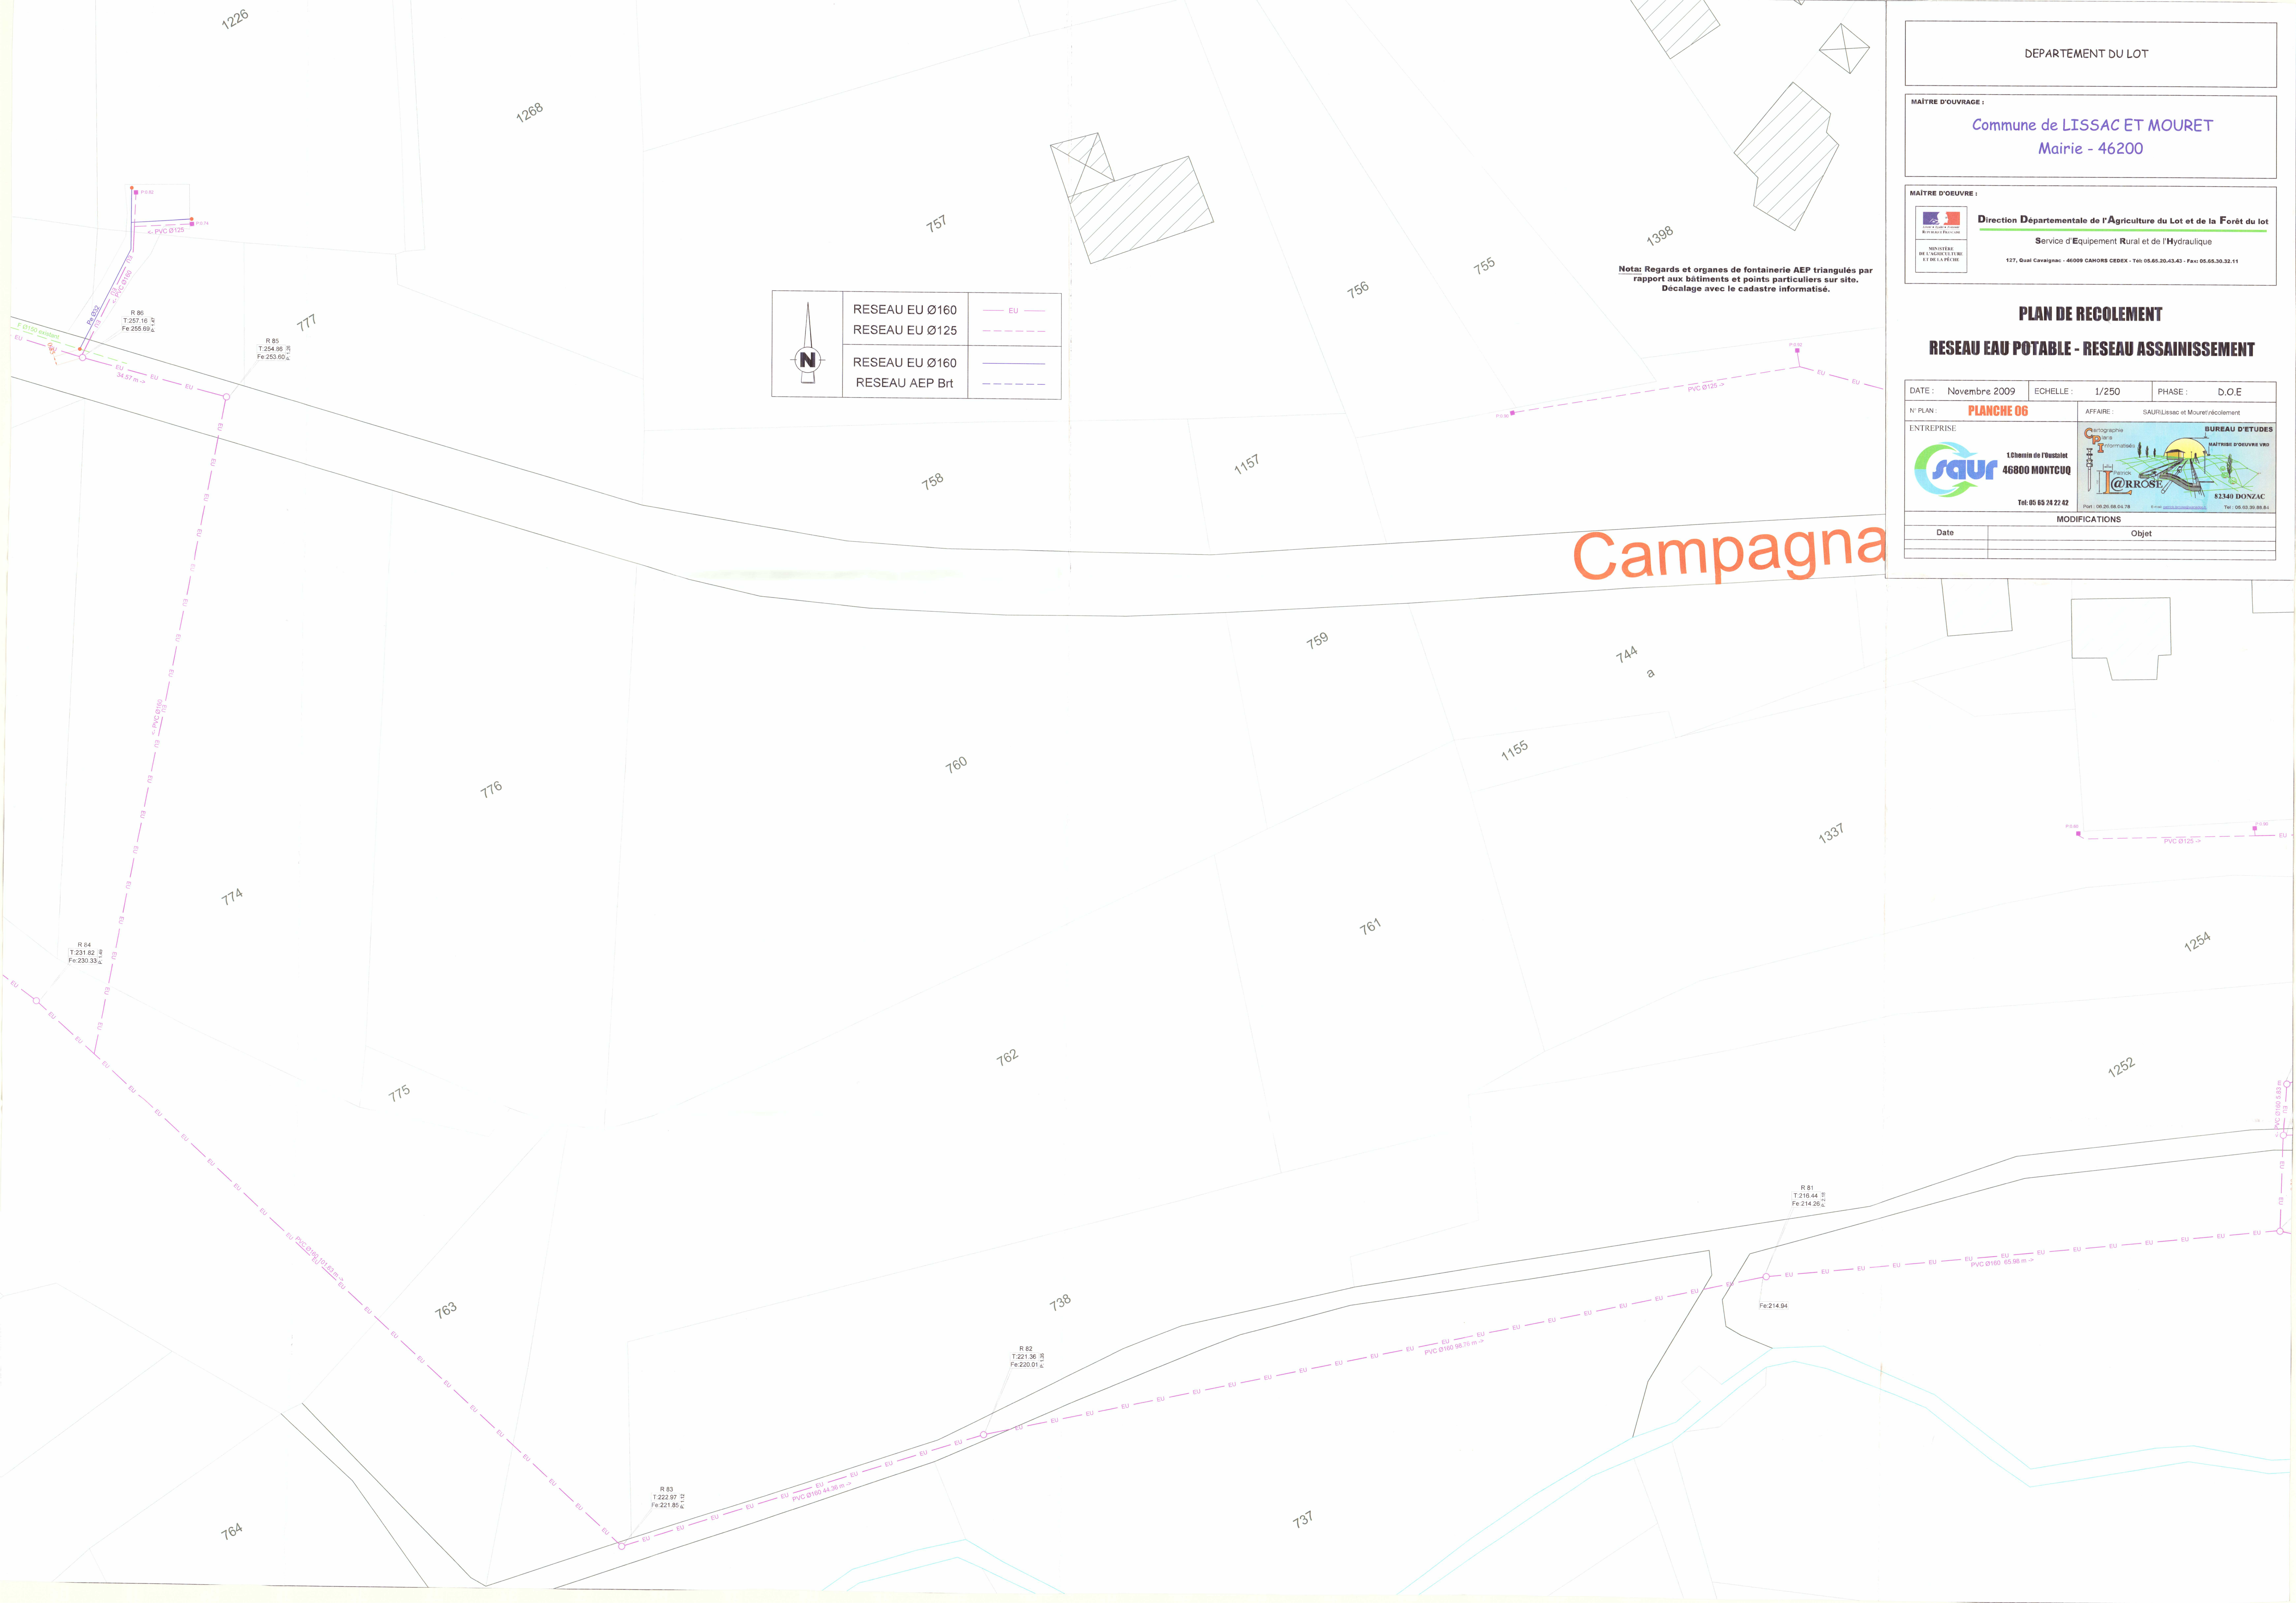
MAÎTRE D'OEUVRE :

Direction Départementale de l'Agriculture du Lot et de la Forêt du Lot
Service d'Équipement Rural et de l'Hydraulique
127, Quai Cavalgnac - 46009 CAHORS CEDEX - Tél: 05.65.20.43.43 - Fax: 05.65.30.32.11

PLAN DE RECOLEMENT
RESEAU EAU POTABLE - RESEAU ASSAINISSEMENT

DATE : Novembre 2009	ECHELLE : 1/250	PHASE : D.O.E
N° PLAN : PLANCHE 05	ENTREPRISE :  SAUR 1 Chemin de l'Étalalet 46800 MONTCUQ Tél: 05 65 24 22 42	MAÎTRE D'OEUVRE VMD  BUREAU D'ETUDES 82340 DONZAC Tél: 05 65 38 08 84
MODIFICATIONS		
Date	Objet	

RESEAU EU Ø160	— EU —
RESEAU EU Ø125	- - - - -
RESEAU EU Ø160	— — — — —
RESEAU AEP Brt	- - - - -



	RESEAU EU Ø160	
	RESEAU EU Ø125	
	RESEAU EU Ø160	
	RESEAU AEP Brt	

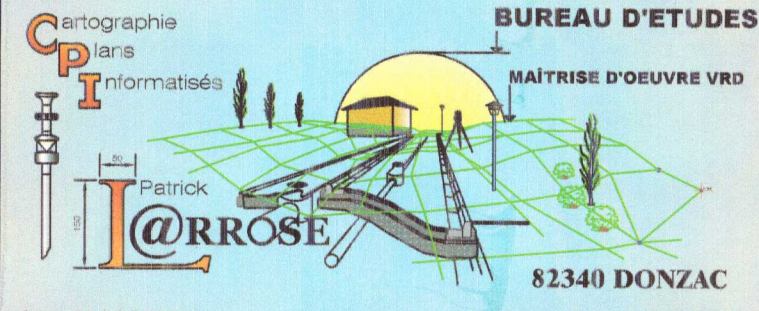
Nota: Regards et organes de fontainerie AEP triangulés par rapport aux bâtiments et points particuliers sur site. Décalage avec le cadastre informatisé.

DEPARTEMENT DU LOT

MAÎTRE D'OUVRAGE :
Commune de LISSAC ET MOURET
Mairie - 46200

MAÎTRE D'OEUVRE :
**Direction Départementale de l'Agriculture du Lot et de la Forêt du lot**
Service d'Équipement Rural et de l'Hydraulique
127, Quai Cavalhac - 46009 CAHORS CEDEX - Tél 05.65.20.43.43 - Fax 05.65.30.32.11

PLAN DE RECOLEMENT
RESEAU EAU POTABLE - RESEAU ASSAINISSEMENT

DATE : Novembre 2009	ECHELLE : 1/250	PHASE : D.O.E
N° PLAN : PLANCHE 06	AFFAIRE : SAUR/Lissac et Mouret/récollement	
ENTREPRISE  1 Chemin de l'Écluse 46800 MONTCUQ Tél. 05 65 24 22 42	BUREAU D'ÉTUDES 	
	MODIFICATIONS	
Date	Objet	

DEPARTEMENT DU LOT

MAÎTRE D'OUVRAGE :

Commune de LISSAC ET MOURET

Mairie - 46200

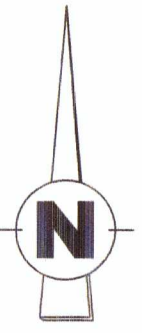
MAÎTRE D'OEUVRE :



Direction Départementale de l'Agriculture du Lot et de la Forêt du Lot

Service d'Équipement Rural et de l'Hydraulique

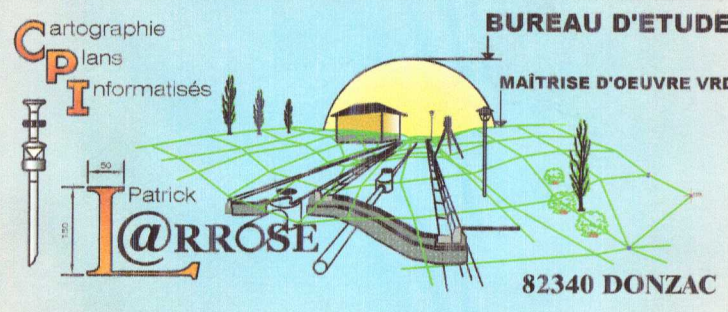
127, Quai Carnagiac - 46009 CAHORS CEDEX - Tél: 05.65.20.43.43 - Fax: 05.65.30.32.11

	RESEAU EU Ø160	
	RESEAU EU Ø125	
	RESEAU EU Ø160	
	RESEAU AEP Brt	

Reservoir Peligou

PLAN DE RECOLEMENT

RESEAU EAU POTABLE - RESEAU ASSAINISSEMENT

DATE : Novembre 2009	ECHELLE : 1/250	PHASE : D.O.E
N° PLAN : PLANCHE 07	AFFAIRE : SAUR/Lissac et Mouret/récolement	
ENTREPRISE  1.Chemin de l'Usstalet 46800 MONTCUQ Tél: 05 65 24 22 42	 BUREAU D'ETUDES cartographie informatisée MAÎTRISE D'OEUVRE VRD 82340 DONZAC Tél: 05.65.99.88.84	
MODIFICATIONS		
Date	Objet	

Nota: Regards et organes de fontainerie AEP triangulés par rapport aux bâtiments et points particuliers sur site.
Décalage avec le cadastre informatisé.



Figeac

Campagnac

Nota: Regards et organes de fontainerie AEP triangulés par rapport aux bâtiments et points particuliers sur site. Décalage avec le cadastre informatisé.

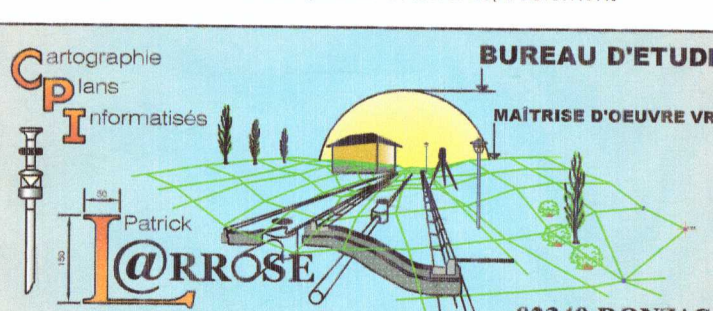
DEPARTEMENT DU LOT

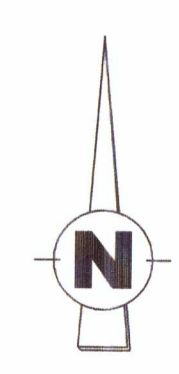
MAÎTRE D'OUVRAGE :
Commune de LISSAC ET MOURET
Mairie - 46200

MAÎTRE D'OEUVRE :

Direction Départementale de l'Agriculture du Lot et de la Forêt du lot
Service d'Équipement Rural et de l'Hydraulique
127, Quai Gavignac - 46009 CAHORS CEDEX - Tél: 05.65.20.43.43 - Fax: 05.65.30.32.11

PLAN DE RECOLEMENT
RESEAU EAU POTABLE - RESEAU ASSAINISSEMENT

DATE : Novembre 2009	ECHELLE : 1/250	PHASE : D.O.E
N° PLAN : PLANCHE 08	AFFAIRE : SAUR/Lissac et Mouret/récollement	
ENTREPRISE  1,Chemin de l'Ouestet 46800 MONTCUQ Tél: 05 65 24 22 42	 BUREAU D'ETUDES MAÎTRE D'OEUVRE VRO 82340 DONZAC Tél: 05 63 39 88 04	
MODIFICATIONS		
Date	Objet	

	RESEAU EU Ø160	— EU —
	RESEAU EU Ø125	- - - - -
	RESEAU EU Ø160	— EU —
	RESEAU AEP Brt	- - - - -



DEPARTEMENT DU LOT

MAÎTRE D'OUVRAGE :

Commune de LISSAC ET MOURET
Mairie - 46200

MAÎTRE D'OEUVRE :



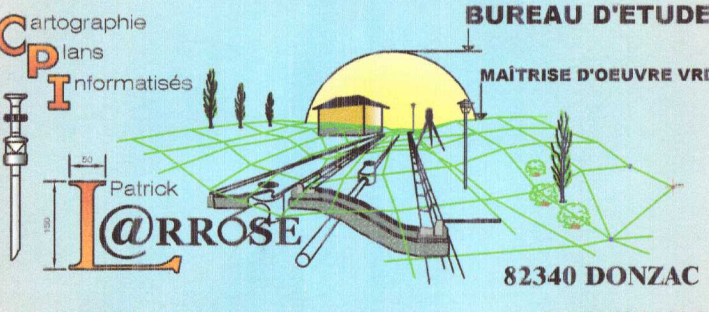
Direction Départementale de l'Agriculture du Lot et de la Forêt du lot

Service d'Équipement Rural et de l'Hydraulique

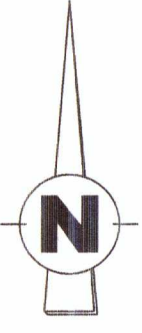
127, Quai Cavalgnac - 46009 CANOES CEDEX - Tél: 05.65.20.43.43 - Fax: 05.65.30.32.11

PLAN DE RECOLEMENT

RESEAU EAU POTABLE - RESEAU ASSAINISSEMENT

DATE : Novembre 2009	ECHELLE : 1/250	PHASE : D.O.E
N° PLAN : PLANCHE 10	AFFAIRE : SAUR/Lissac et Mouret/récolement	
ENTREPRISE	 1 Chemin de l'Usuallet 46800 MONTCUQ Tel: 05 65 24 22 42  BUREAU D'ETUDES MAÎTRISE D'OUVRURE VRO 82340 DONZAC Tel: 05.65.39.88.84	
MODIFICATIONS		
Date	Objet	

Nota: Regards et organes de fontainerie AEP triangulés par rapport aux bâtiments et points particuliers sur site. Décalage avec le cadastre informatisé.

	RESEAU EU Ø160	
	RESEAU EU Ø125	
	RESEAU EU Ø160	
	RESEAU AEP Brt	



DEPARTEMENT DU LOT


MINISTRE D'OEUVRE :
Direction Départementale de l'Agriculture du Lot et de la Forêt du lot
Service d'Équipement Rural et de l'Hydraulique
 127, Quai Cavaignac - 46009 CAHORS CEDEX - Tél. 05.65.20.43.43 - Fax: 05.65.30.32.11

DATE : Novembre 2009	ECHÉLLE : 1/250	PHASE : D.O.E
N° PLAN : PLANCHE 12		AFFAIRE : SAUR/Lissac et Mouret/récollement
ENTREPRISE 1.Chemin de l'Eustalet 46800 MONTCJQ Tel: 05 65 24 22 42 BUREAU D'ETUDES MAITRE D'OEUVRE VSD 82340 DONCAC		
Port : 05 25 05 54 78 E-mail : montcjq@saurest.com Tel. : 05 65 33 88 54		
MODIFICATIONS		
Date	Objet	

Chemin

N° 2

de

Nota: Regards et organes de fontainerie AEP triangulés par rapport aux bâtiments et points particuliers sur site.
Décalage avec le cadastre informatisé.

DEPARTEMENT DU LOT

MAÎTRE D'OUVRAGE

Commune de LISSAC ET MOURET
Mairie - 46200

MAÎTRE D'OEUVRE :



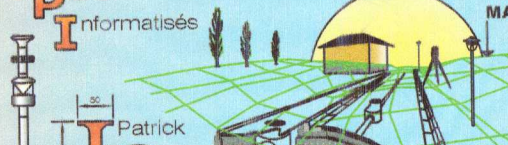
Direction Départementale de l'Agriculture du Lot et de la Forêt du Lot

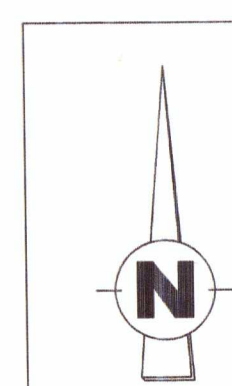
Service d'Équipement Rural et de l'Hydraulique

127, Quai Cavaignac - 46009 CAHORS CEDEX - Tél: 05.65.20.43.43 - Fax: 05.65.30.32.11

PLAN DE RECOLEMENT

RESEAU EAU POTABLE - RESEAU ASSAINISSEMENT

DATE : Novembre 2009	ECHÉLLE : 1/250	PHASE :	D.O.E
N PLAN : PLANCHE 11	AFFAIRE : SAUR/Lissac et Moutret/réclément		
ENTREPRISE :	 L'Chemin de l'Oustad 46800 MONTCEQ Tel: 05 65 24 22 42		
MODIFICATIONS			
Date	Objet		



RESEAU EU Ø160
RESEAU EU Ø125

RESEAU EU Ø160
RESEAU AEP Brt

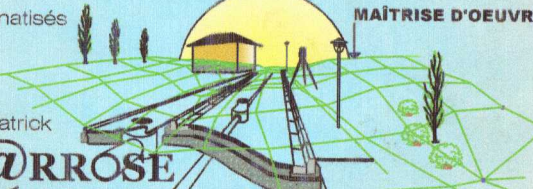
Nota: Regards et organes de fontainerie AEP triangulés par rapport aux bâtiments et points particuliers sur site. Décalage avec le cadastre informatisé.

DEPARTEMENT DU LOT

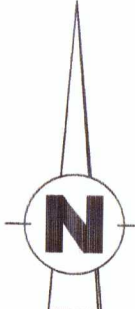
MAÎTRE D'OUVRAGE :
Commune de LISSAC ET MOURET
Mairie - 46200

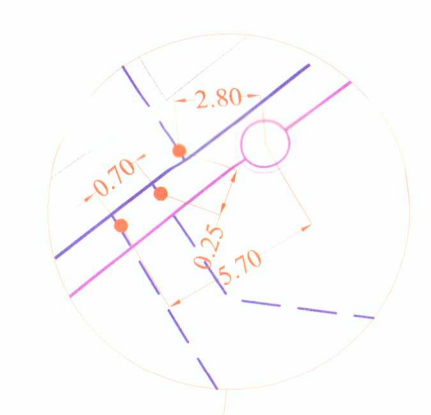
MAÎTRE D'OEUVRE :
Direction Départementale de l'Agriculture du Lot et de la Forêt du lot
Service d'Équipement Rural et de l'Hydraulique
127, Quai Cavalagnac - 46009 CAHORS CEDEX - Tél: 05.65.20.43.43 - Fax: 05.65.30.32.11

PLAN DE RECOLEMENT
RESEAU EAU POTABLE - RESEAU ASSAINISSEMENT

DATE: Novembre 2009	ECHELLE: 1/250	PHASE: D.O.E
N° PLAN: PLANCHE 13	AFFAIRE: SAUR/Lissac et Mouret/écoulement	
ENTREPRISE	BUREAU D'ETUDES	
 1 Chemin de l'Étatsat 46800 MONTCUQ Tél: 05 65 24 22 42	 MAÎTRISE D'OEUVRE VRO 82340 DONZAC Tél: 05 63 39 68 84	
MODIFICATIONS		
Date	Objet	

Chemin

	RESEAU EU Ø160	— EU —
	RESEAU EU Ø125	- - - - -
	RESEAU EU Ø160	— EU —
	RESEAU AEP Brt	- - - - -



Noter: Regards et organes de fontainerie AEP triangulés par rapport aux bâtiments et points particuliers sur site. Décalage avec le cadastre informatisé.

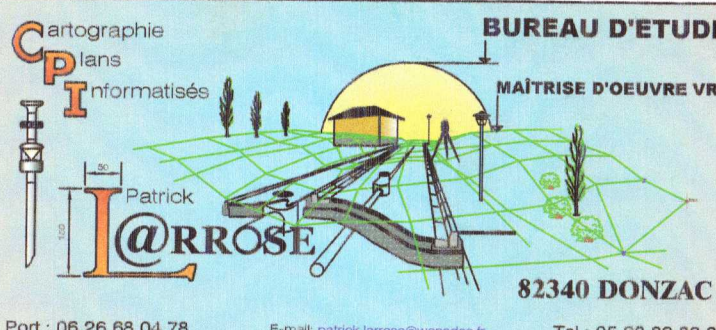
DEPARTEMENT DU LOT

MAÎTRE D'OUVRAGE:
Commune de LISSAC ET MOURET
Mairie - 46200

MAÎTRE D'ŒUVRE:

Direction Départementale de l'Agriculture du Lot et de la Forêt du Lot
Service d'Équipement Rural et de l'Hydraulique
127, Quai Cavalgnac - 46009 CANOIRS CEDEX - Tél: 05.65.20.43.43 - Fax: 05.65.30.32.11

PLAN DE RECOLEMENT
RESEAU EAU POTABLE - RESEAU ASSAINISSEMENT

DATE : Novembre 2009	ECHELLE : 1/250	PHASE : D.O.E
N° PLAN : PLANCHE 14	AFFAIRE : SAUR/Lissac et Mouret/écoléement	
MODIFICATIONS		
Date	Objet	

PECI