


COMMUNE DE
RANRUPT

ANNEXES
LE HAUT RANRUPT
FONRUPT
LE COL DE STEIGE
LA SALCEE
STAMPOUMONT
LES HAUTS BOIS

RECOLEMENT

N° A 05/01
Entreprise VIGILEC HATIER à Sélestat
LE HAUT BOIS

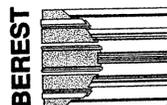

Bureaux d'Etudes Réunis de l'EST
INGENIEURS CIVILS DES COLLECTIVITES PUBLIQUES
Infrastructure - Ingénierie
Siège social:
8, rue GIRLENIHRSCH - BP 9 - 67401 ILLKIRCH-GRAFFENSTADEN
Tél : 03 88 65 36 06 - 03 88 65 36 02 - Télécopieur : 03 88 67 33 52 - Groupe 2 M.CHARLIER
Email : berest@wanadoo.fr

Indice	Date	Réalisé par	Objet de la modification		
C	25-06-99	HAASER Philippe	Modification suite à la réunion du 14-06-99		
B	06-03-99	HAASER Philippe	Modification suite aux implantations du 26-10-98		
A	01-07-98	HAASER Philippe	Version Initiale		
		Responsable Projet	Vérificateur	Echelle	N° Affaire
		M. CHARLIER	M. CHARLIER	1/1000	67-384-98.065-2-0
					N° Plaque

Ce document est la propriété de BEREST, il ne peut être utilisé ou reproduit sans autorisation

LEGENDE

- Lanterne "MONT-PARNASSE n°1" en cuivre laiton
150W S.H.P. sur mât en acier ht: 7.00m

