G2C environnement Délégation Urbanisme Sud-Ouest
26 chemin de Fondeyre
31000 TOULOUSE
Tél : 05 61 73 70 50 / fax : 05 61 73 70 59
e-mail : castel@altereo.fr

COMMUNE DE BELPECH

DEPARTEMENT DE L'AUDE

PLAN LOCAL D'URBANISME

PIECE 5.3 : NOTICE SANITAIRE

P.L.U. DE LA COMMUNE DE BELPECH PIECE 5.3 : NOTICE SANITAIRE	
ARRETE LE 2 JUILLET 2013	APPROUVE LE
Signature et cachet de la Mairie	

1. EAU POTABLE 3
1.1. Etat actuel du réseau d'alimentation en eau potable 3
1.2. Situation projetée d'alimentation en eau potable 4
1.3. Situation actuelle et projetée de la défense incendie 7
2. ASSAINISSEMENT 9
2.1. Etat actuel de l'assainissement 9
2.2. Situation projetée 10
3. LA GESTION DES DECHETS 12
3.1. Situation actuelle 12
3.2. Situation à venir 13
4. LE RESEAU D'ELECTRIFICATION 14

Ce document est la propriété de G2C ingénierie et ne peut être reproduit ni communiqué à des tiers sans son autorisation

© copyright Paris 2014 G2C ingénierie

G2C environnement, G2C services publics et G2C territoires sont des marques commerciales de la SAS G2C ingénierie, filiale du Groupe Altereo.

1. Eau potable

1.1. Etat actuel du réseau d'alimentation en eau potable

1.1.1. Les ressources et l'alimentation en eau potable

La commune de Belpech, fait partie du syndicat d'alimentation en eau potable de Belpech-Molandier.

La commune est alimentée par le puit de l'Hers d'une capacité de 2300 m³/jour. En 2011, le syndicat a produit 494 385 m³ d'eau potable. Comparativement, lors de l'année 2010 la production était de 539 913 m³.

Parallèlement en 2011, le SAEP a vendu au SIVOM de la Vixiège 260 422 m³ d'eau potable et a connu 106 451 m³ de pertes.

1.1.2. Distribution en eau

Les caractéristiques du réseau de distribution sur la commune de Belpech en 2011 sont les suivantes :

- Diamètres des canalisations : entre 30 et 160 mm ;
- Longueur du réseau : 75,5 kilomètres de canalisations
- Nombre d'abonnés : 736 contre 741 en 2010.

Au niveau du syndicat, le volume consommé est de 387 934 m³/an. La consommation moyenne sur le réseau est donc de 1 061 m³/jour.

Sachant que les abonnés de Belpech représentent 65,5% du nombre total d'abonnés (1 123), on peut estimer la consommation annuelle de la commune de Belpech en 2011 à 254 247 m³. Ceci représente une consommation par abonné de 345 m³/an.

Ce document est la propriété de G2C ingénierie et ne peut être reproduit ni communiqué à des tiers sans son autorisation

© copyright Paris 2014 G2C ingénierie

G2C environnement, G2C services publics et G2C territoires sont des marques commerciales de la SAS G2C ingénierie, filiale du Groupe Altereo.

1.2. Situation projetée d'alimentation en eau potable

Le PLU de Belpech s'est fixé comme objectif d'atteindre 384 logements supplémentaires soit environ 815 nouveaux habitants à l'horizon 2030. Afin d'assurer ce développement, la commune a défini des surfaces dédiées à l'urbanisation pour accueillir la population supplémentaire. Les besoins ont été estimés sur la totalité des potentialités d'urbanisation à court et moyen terme offertes dans le PLU (soit environ 25,7 hectares).

1.2.1. Alimentation en eau


Il est donc prévu dans le PLU de Belpech un potentiel d'accueil d'environ 815 habitants supplémentaires à l'horizon 2030 dont 460 en zones à urbaniser. L'ensemble de ces nouveaux habitants (dents creuses, zones à urbaniser) sera raccordé au réseau d'alimentation en eau potable.

La consommation moyenne par abonné est de 345 m³/an. L'afflux de population entrainera une consommation supplémentaire de 132 480 m³/an portant ainsi la consommation totale à environ 386 727 m³/an.


Les capacités de production d'eau potable étant assez importantes au niveau du syndicat (494 385m³ en 2011), cette augmentation ne devrait pas remettre en cause le mode d'alimentation en eau potable cependant le syndicat pourrait diminuer ses ventes d'eau afin de pouvoir répondre à la demande. Par ailleurs, cette solution permettrait de réduire la production en eau potable.

Notons que la commune va s'urbaniser petit à petit jusqu'en 2030, ce qui permettra une réévaluation des besoins en eaux potable au fil des ans.

Dents creuses non desservies au droit de la zone par l'eau potable.

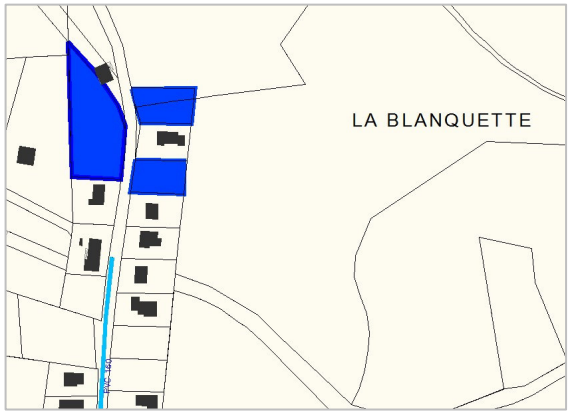



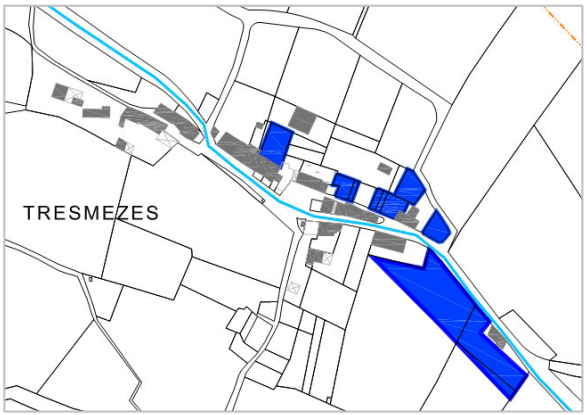


Ce document est la propriété de G2C ingénierie et ne peut être reproduit ni communiqué à des tiers sans son autorisation

© copyright Paris 2014 G2C ingénierie

G2C environnement, G2C services publics et G2C territoires sont des marques commerciales de la SAS G2C ingénierie, filiale du Groupe Altereo.


Les différents secteurs ouverts à l'urbanisation sont tous desservis au droit de la zone par l'eau potable :


La zone 1AU2 située à Garnac et sa desserte en eau potable
Diamètre : 100 mm

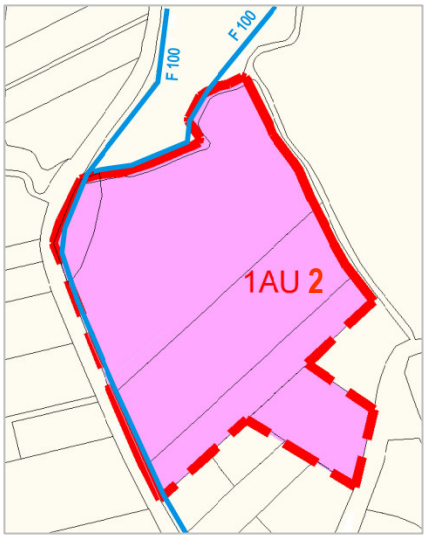

La zone 1AU2 au Nord-Ouest du bourg, au Nord de la RD102, et sa desserte en eau potable.


Diamètres : inconnus

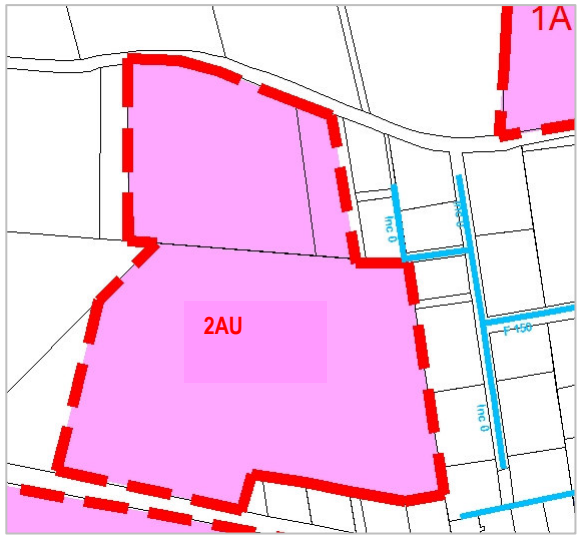

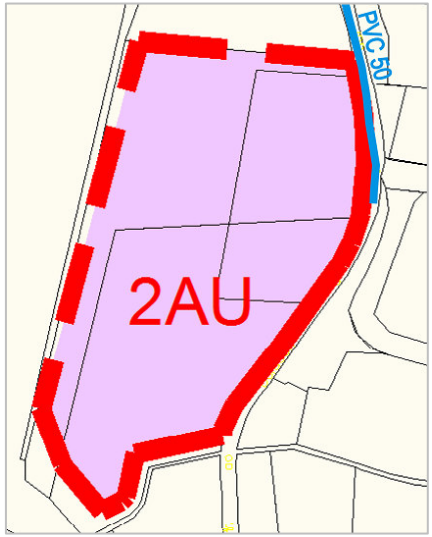

La zone 2AU située au Sud-Est du bourg le long du chemin de la Coume

Diamètre : 50 mm

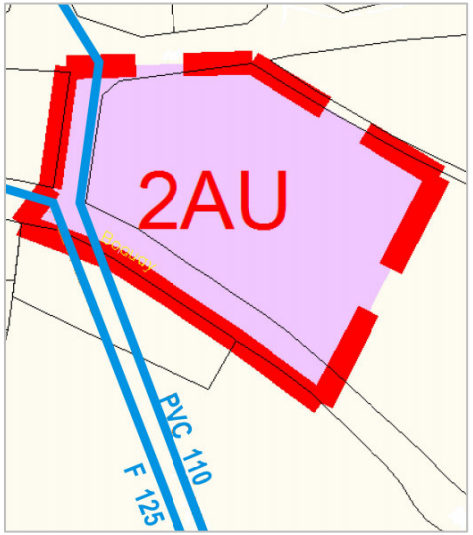


La zone 2AU située à l'Est du bourg au sud de la rue Boulbonne.

Diamètres : entre 110 et 125 mm


Ce document est la propriété de G2C ingénierie et ne peut être reproduit ni communiqué à des tiers sans son autorisation

© copyright Paris 2014 G2C ingénierie


G2C environnement, G2C services publics et G2C territoires sont des marques commerciales de la SAS G2C ingénierie, filiale du Groupe Altereo.

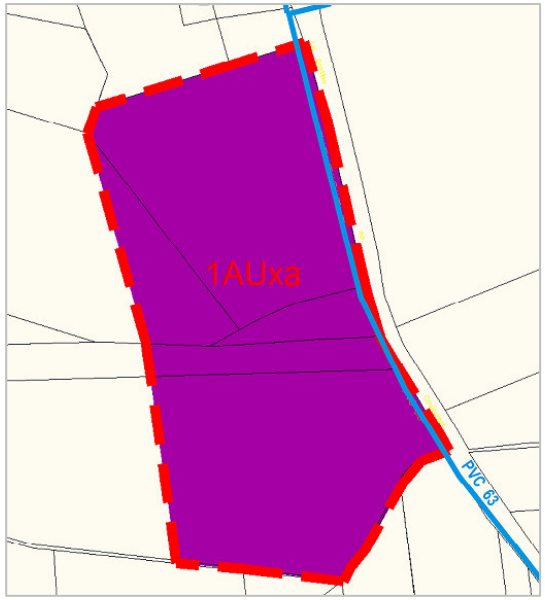


La zone 1AUxa située entre le hameau de Marty et de Caillavel, le long de la RD502
Diamètre : 63 mm

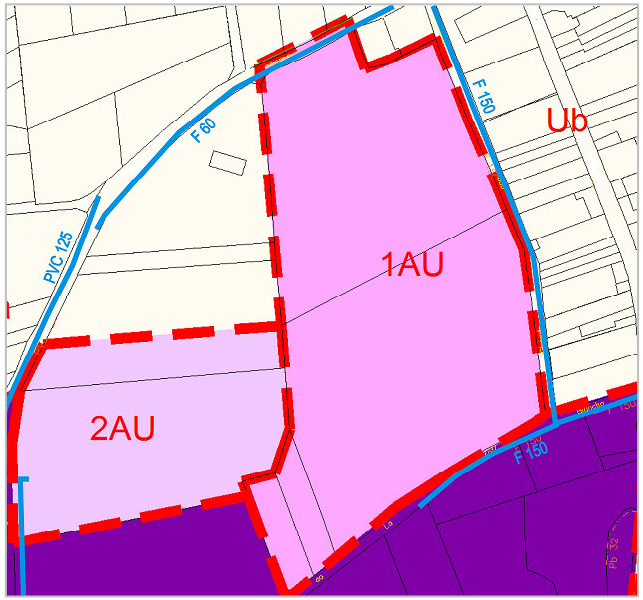


Les zones 2AU et 1AU situées à l'Ouest du bourg entre la RD 525 et la rue de la Croix Blanche.
Diamètres : entre 60 et 150 mm

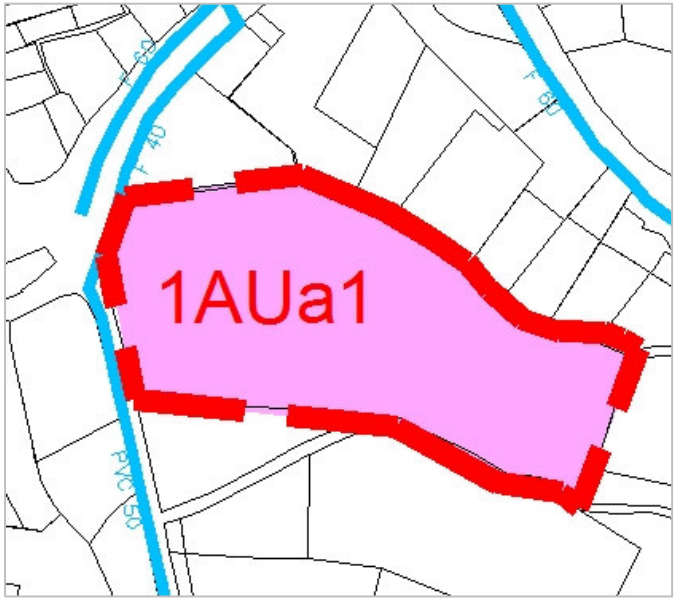

La zone 1AUa1 située au Sud du bourg au lieu dit du Moulin de la Jalousie
Diamètres : entre 40 et 60 mm

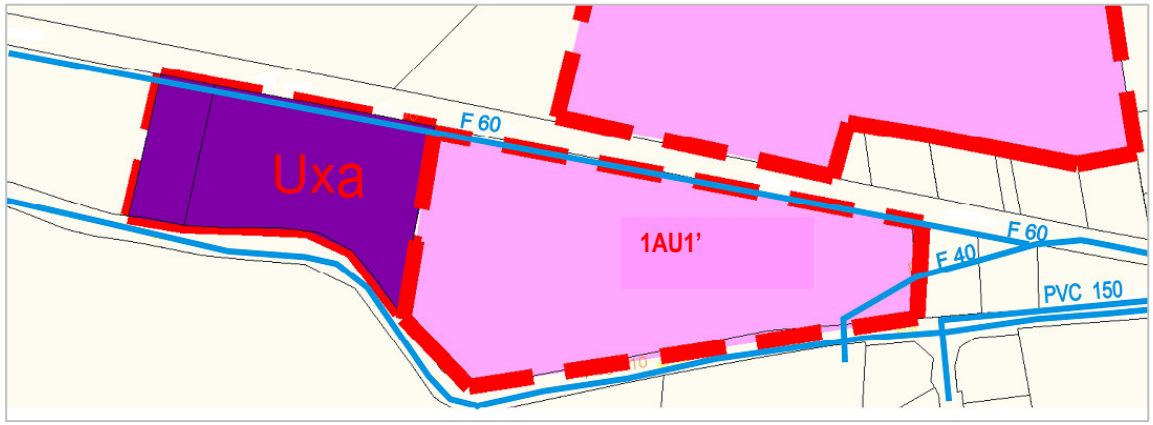

Les zones Uxa et 1AU2 situées entre l'avenue du pont de l'Hers et la rue du Stade.
Diamètres : entre 40 et 150 mm

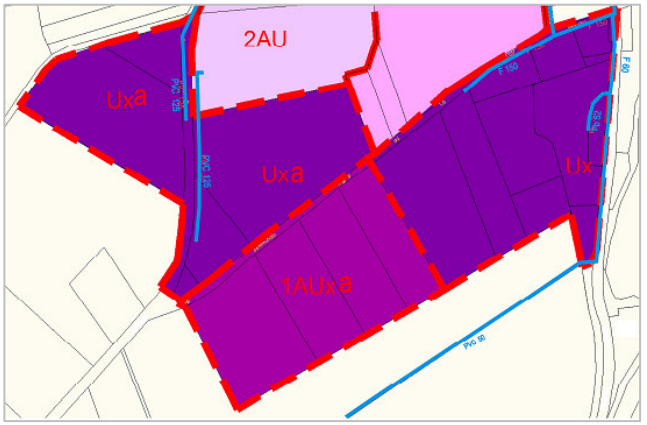

Les zones Uxa, Ux et 1AUxa situées au Sud-Ouest du bourg le long de la RD525 et de part et d'autre de la rue de la Croix Blanche.
Diamètres : entre 50 et 150 mm

Ce document est la propriété de G2C ingénierie *et ne peut être reproduit ni communiqué à des tiers sans son autorisation*

© copyright Paris 2014 G2C ingénierie

G2C environnement, G2C services publics et G2C territoires sont des marques commerciales de la SAS G2C ingénierie, filiale du Groupe Altereo.

1.3. Situation actuelle et projetée de la défense incendie


1.3.1 Situation actuelle de la défense incendie

La commune compte 25 poteaux incendie.

Localisation des poteaux incendie sur la commune de Belpech



Ensemble des poteaux incendie de Belpech

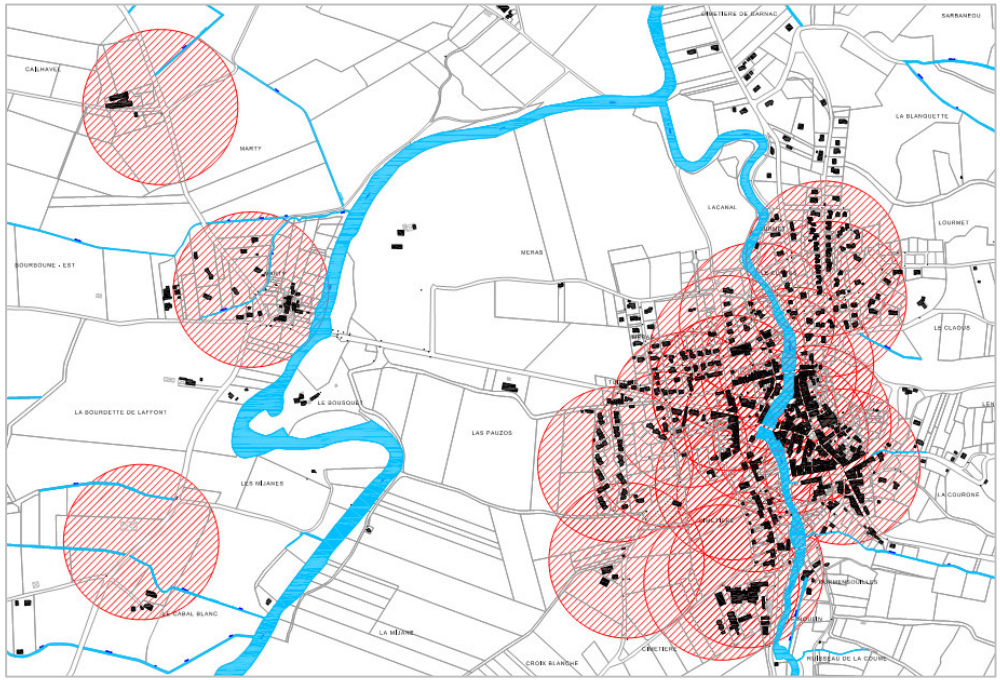

Zoom sur le bourg et les hameaux voisins

Ce document est la propriété de G2C ingénierie *et ne peut être reproduit ni communiqué à des tiers sans son autorisation*

© copyright Paris 2014 G2C ingénierie

G2C environnement, G2C services publics et G2C territoires sont des marques commerciales de la SAS G2C ingénierie, filiale du Groupe Altereo.

1.3.2 Situation projetée de la défense incendie

Les nouveaux points d'eau envisagés devront être en nombre suffisant et positionnés de manière à répondre aux normes exigées en matière de défense incendie en particulier en cas de développement simultané des différents secteurs de la commune. La défense contre l'incendie devra être assurée par des bouches ou poteaux incendie répondant, en tout temps, aux caractéristiques suivantes :

- Débit en eau minimum de 60m3/h pendant 2h pour 1 bar de pression
- Distance minimale de 200 m entre le risque à défendre et le point d'eau par les cheminements carrossables
- Distance maximale de 200m entre les points d'eau par les cheminements carrossables.

Ce document est la propriété de G2C ingénierie et ne peut être reproduit ni communiqué à des tiers sans son autorisation

© copyright Paris 2014 G2C ingénierie


G2C environnement, G2C services publics et G2C territoires sont des marques commerciales de la SAS G2C ingénierie, filiale du Groupe Altereo.

2 Assainissement

2.1 Etat actuel de l'assainissement

Les effluents de la commune de Belpech sont traités par une station d'épuration communale d'une capacité de 1000 équivalents habitants. En 2011, l'assainissement collectif de la commune comptait 462 clients raccordés soit 900 habitants desservis par le réseau. Par conséquent il existe 420 habitants qui utilisent un dispositif de collecte d'eaux usées individuel.

Le schéma d'assainissement actuel est en cours de révision, par conséquent la carte du réseau d'assainissement représentée ci-contre est susceptible d'être modifiée.

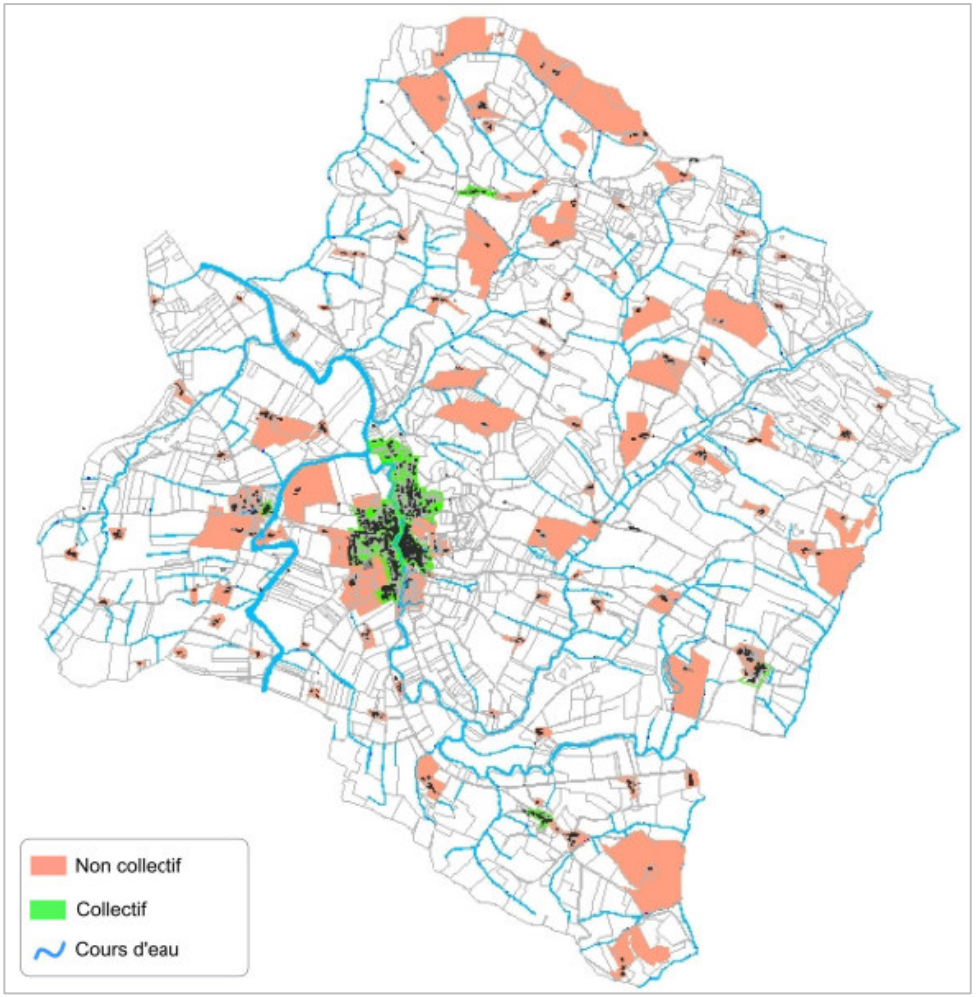

Le réseau d'assainissement de Belpech

Ce document est la propriété de G2C ingénierie et ne peut être reproduit ni communiqué à des tiers sans son autorisation

© copyright Paris 2014 G2C ingénierie

G2C environnement, G2C services publics et G2C territoires sont des marques commerciales de la SAS G2C ingénierie, filiale du Groupe Altereo.

2.2 Situation projetée


Les objectifs de développement de la commune de Belpech sont d'atteindre 2815 habitants supplémentaires à l'horizon 2030.

La station d'épuration est actuellement dimensionnée pour 1000 équivalents habitants. Si 900 habitants utilisent le réseau d'assainissement collectif sur la commune de Belpech, la station dispose d'une capacité suffisante pour gérer la collecte en eaux usées de la population actuelle. Cependant, une réévaluation des STEP est envisageable au vu des prévisions démographiques de la commune.

Dents creuses non raccordées au réseau d'assainissement collectif



Avenue des Pyrénées

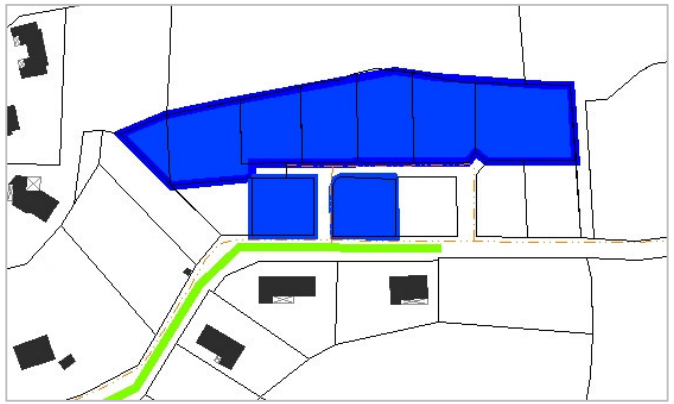


Rue des Acacias

Ce document est la propriété de G2C ingénierie et ne peut être reproduit ni communiqué à des tiers sans son autorisation


© copyright Paris 2014 G2C ingénierie

G2C environnement, G2C services publics et G2C territoires sont des marques commerciales de la SAS G2C ingénierie, filiale du Groupe Altereo.


Les différents secteurs ouverts à l'urbanisation ne sont pas tous raccordées au réseau d'assainissement. Par ailleurs, ces zones ne sont pas classées en autonome (« a »). Il conviendra donc d'opérer quelques modifications dans le zonage. Notons que le diamètre des canalisations est de 150mm.

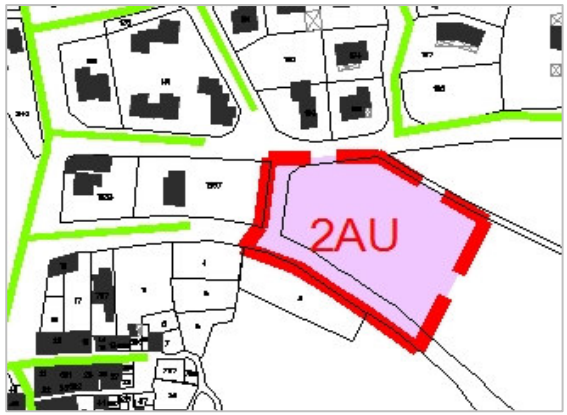


La zone 2AU située à l'Est du bourg au sud de la rue Boulbonne

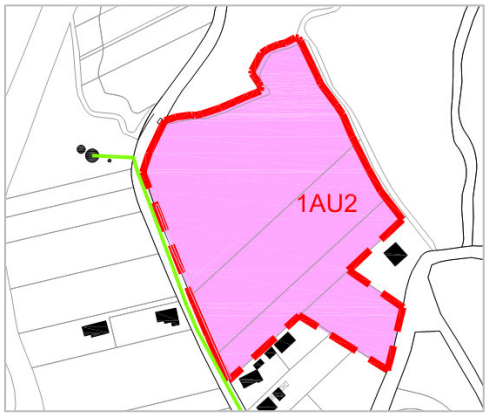


La zone 1AU2 située à Garnac

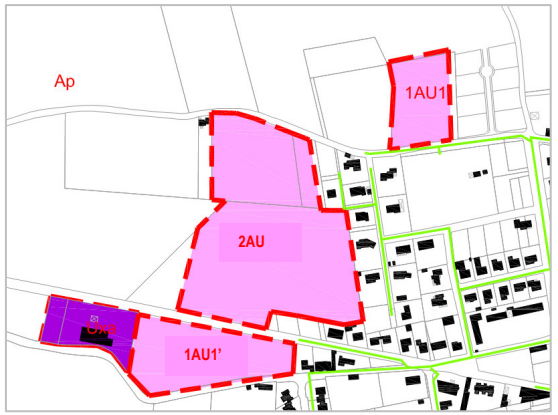


Les zones 1AU et 2AU et Uxa situées à l'Ouest du bourg le long de la RD 525

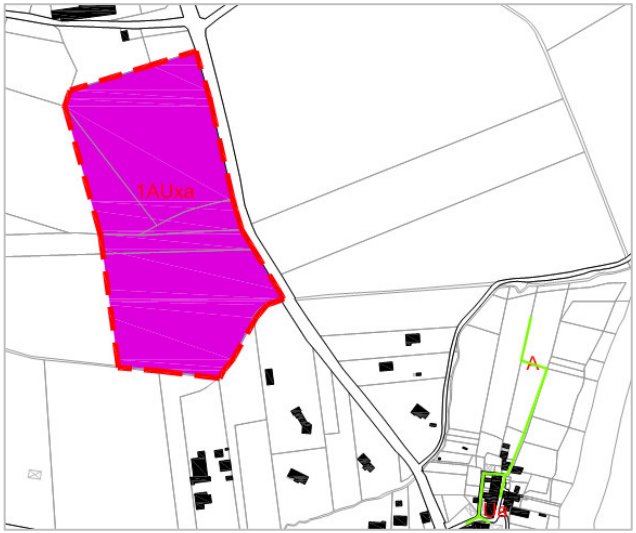

La zone 1AUxa située entre le hameau de Marty et de Caillavel

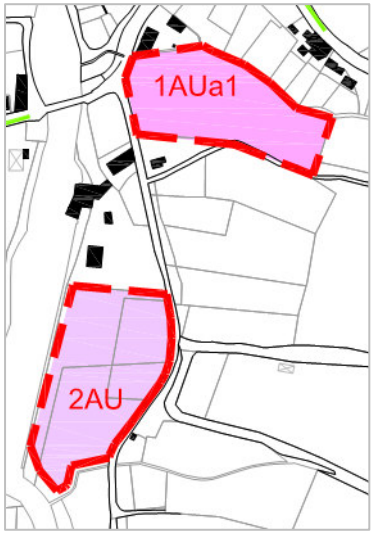

Les zones 1AUa1 et 2AU au Sud-Est du bourg

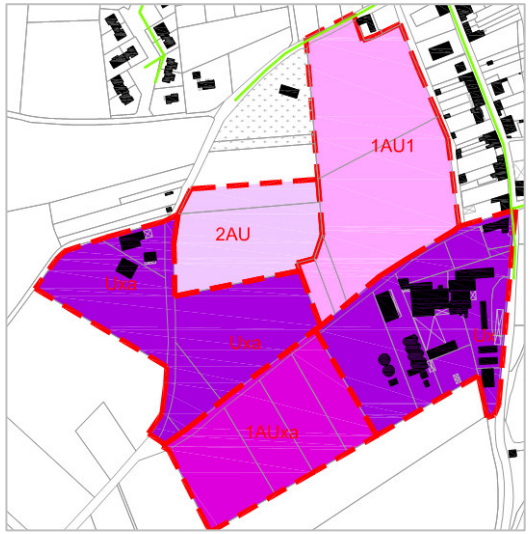

Les zones Ux et AU situées au Sud-Ouest du bourg le long de la RD 525

Ce document est la propriété de G2C ingénierie et ne peut être reproduit ni communiqué à des tiers sans son autorisation

© copyright Paris 2014 G2C ingénierie

G2C environnement, G2C services publics et G2C territoires sont des marques commerciales de la SAS G2C ingénierie, filiale du Groupe Altereo.

3 La gestion des déchets

3.1 Situation actuelle

C'est en 1974 que des communes de l'Ouest audois ont entamé une réflexion sur le problème de leurs déchets ménagers. Le SICTOM, a ensuite laissé la place au SMICTOM, Syndicat mixte de collecte et de traitement des ordures ménagers de l'Ouest audois, en 2004. Le syndicat a la compétence collecte des ordures ménagères sur 53 communes regroupées en deux Communautés de Communes : Communauté de Communes de Castelnaudary et du Lauragais et la Communauté de Communes de « Piège-Lauragais-Malepère ». Ces 53 communes regroupent 34 039 habitants. Les compétences transport et traitement des déchets ont été déléguées au Syndicat Départemental de l'Aude (SYDOM).

Le SMICTOM prend également en charge la collecte sélective des emballages ménagers. Des bennes sillonnent les communes et c'est le chauffeur qui, sur place, effectue le tri des caissettes et dirige les déchets vers six compartiments. Le territoire est également équipé de containers d'apport volontaire pour les recyclables et même déchets de table. Des composteurs individuels sont également proposés à la population (1000 composteurs ont été distribués depuis 2001) pour fabriquer son terreau et limiter la part de fermentescibles qui part à la poubelle.

A Belpech, on compte deux collectes hebdomadaires pour les déchets ultimes, le mercredi et le vendredi et une pour les déchets triés le mardi. Quatre sites sont mis en place pour la collecte du verre (à la salle des fêtes, rue Beaupuy, à la déchetterie et à La Devèze).Une déchetterie est à la disposition des habitants, la déchetterie à Croix Blanche.

La collecte et l'élimination des déchets sur la Communauté de Communes de Castelnaudary et du Lauragais et la Communauté de Communes de « Piège-Lauragais-Malepère » peuvent être résumées par le tableau suivant :

Flux	Tonnages	%	Ratio en kg/hab/an	Evolution 2010/2011
OMR	9 209	52,3	271	2,15%
Verres	237	1,3	7	-2,87%
Emballages en Verre	731	4,2	21	1,81%
Journaux, Prospectus et Magazines	854	4,9	25	12,81%
Papiers et cartons d'emballage	350	2,0	10	-10,94%
Bouteilles Plastiques	146	0,8	4	-8,18%
Emballages Métalliques	96	0,5	3	-2,04%
Briques alimentaires	31	0,2	1	0,00%
Déchets Verts	2700	15,3	79	-0,88%
Bois	864	4,9	25	9,23%
Ferraille	449	2,6	13	1,75%
Emcombrants-Tout Venant	1929	11,0	57	3,31%
TOTAL	**17 596**	**100**	**517**	

Source : Rapport annuel 2011 sur le prix et la qualité du service d'élimination des déchets, SMICTOM

Ce document est la propriété de G2C ingénierie et ne peut être reproduit ni communiqué à des tiers sans son autorisation

© copyright Paris 2014 G2C ingénierie

G2C environnement, G2C services publics et G2C territoires sont des marques commerciales de la SAS G2C ingénierie, filiale du Groupe Altereo.

3.2 Situation à venir

Le projet de développement de la commune d'atteindre 815 nouveaux habitants va entraîner une production supplémentaire de déchets.

La collecte des déchets sur la commune devra ainsi assurer la desserte des nouvelles zones de développement et des modifications pourront intervenir concernant la fréquence des collectes.

Au vu de l'article 4 de la zone 1AU du règlement, la commune devra réaliser une aire de stockage des déchets commune à l'ensemble des constructions pour chaque opération d'ensemble.

Ce document est la propriété de G2C ingénierie *et ne peut être reproduit ni communiqué à des tiers sans son autorisation*

© copyright Paris 2014 G2C ingénierie


G2C environnement, G2C services publics et G2C territoires sont des marques commerciales de la SAS G2C ingénierie, filiale du Groupe Altereo.

4 Le réseau d'électrification

La commune de Belpech est dotée d'un réseau électrique en bon état puisqu'il dessert la totalité du village et des hameaux.

Les zones ouvertes à l'urbanisation (1AU et 2AU) sont desservies par le réseau électrique.

Les dents creuses situées sur le bourg de Belpech ainsi que sur les hameaux de Marty, Tresmezes, La Bastide de Couloumat et La Deveze sont également desservies par le réseau électrique.

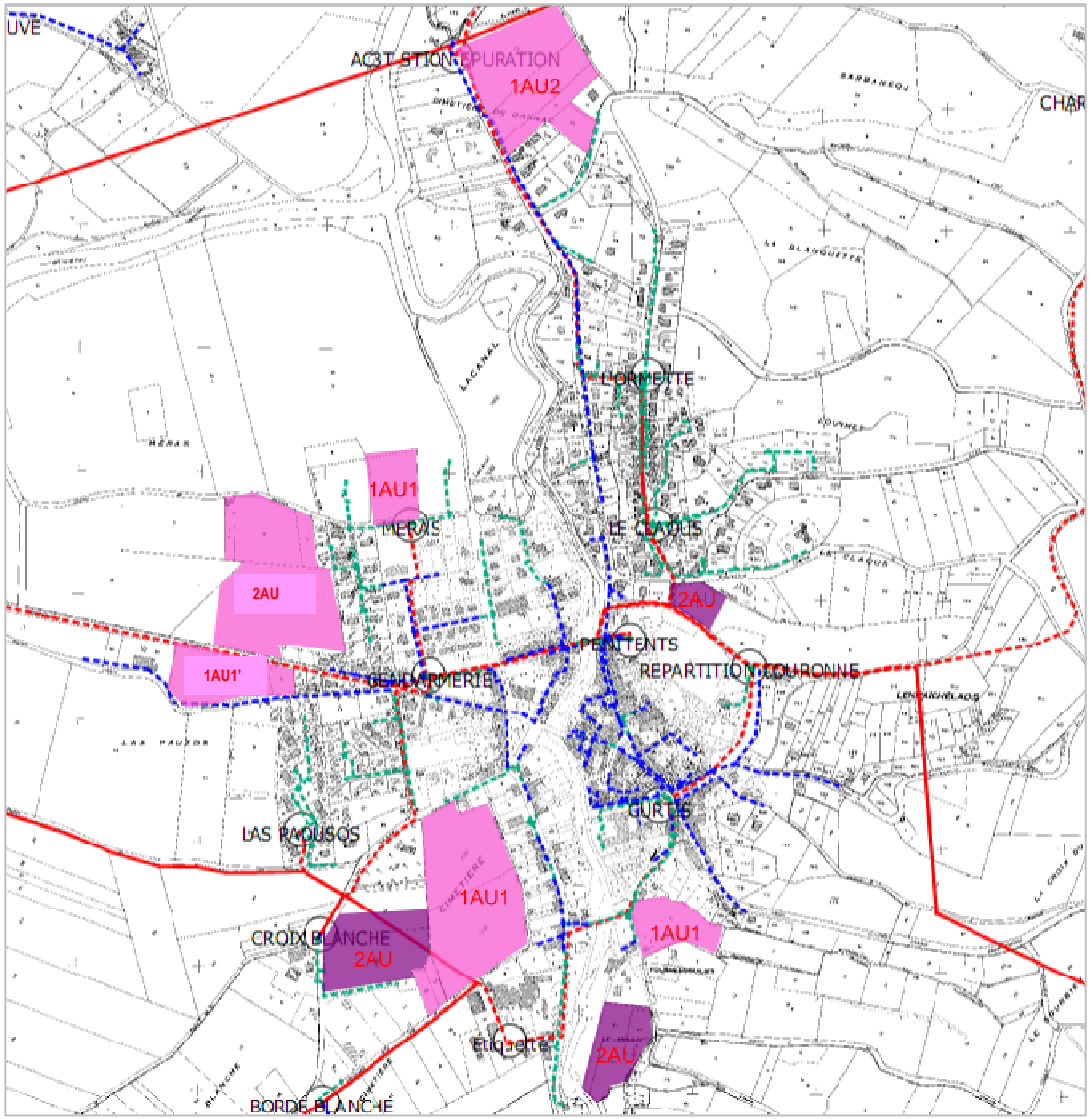

Ce document est la propriété de G2C ingénierie et ne peut être reproduit ni communiqué à des tiers sans son autorisation

© copyright Paris 2014 G2C ingénierie

G2C environnement, G2C services publics et G2C territoires sont des marques commerciales de la SAS G2C ingénierie, filiale du Groupe Altereo.

DEPARTEMENT DE L'AUDE

Belpech

PLAN LOCAL D'URBANISME

Pièce n° 5.3.1 : Plan de réseau d'eau potable

Arrêté le : 2 juillet 2013	Approuvé le :

Version : Mai 2013

Echelle : 1/10000 ème

Réalisé par : AGD

N° Affaire : UPSE 05404


G2C environnement

altereo
Oeuilleur d'intelligences environnementales

G2C Environnement
2- chemin de Fondeyre
31000 TOULOUSE
Tél : 05 61 73 70 50 / Fax : 05 61 73 70 59
e-mail : castel@altereo.fr

G2C territoires



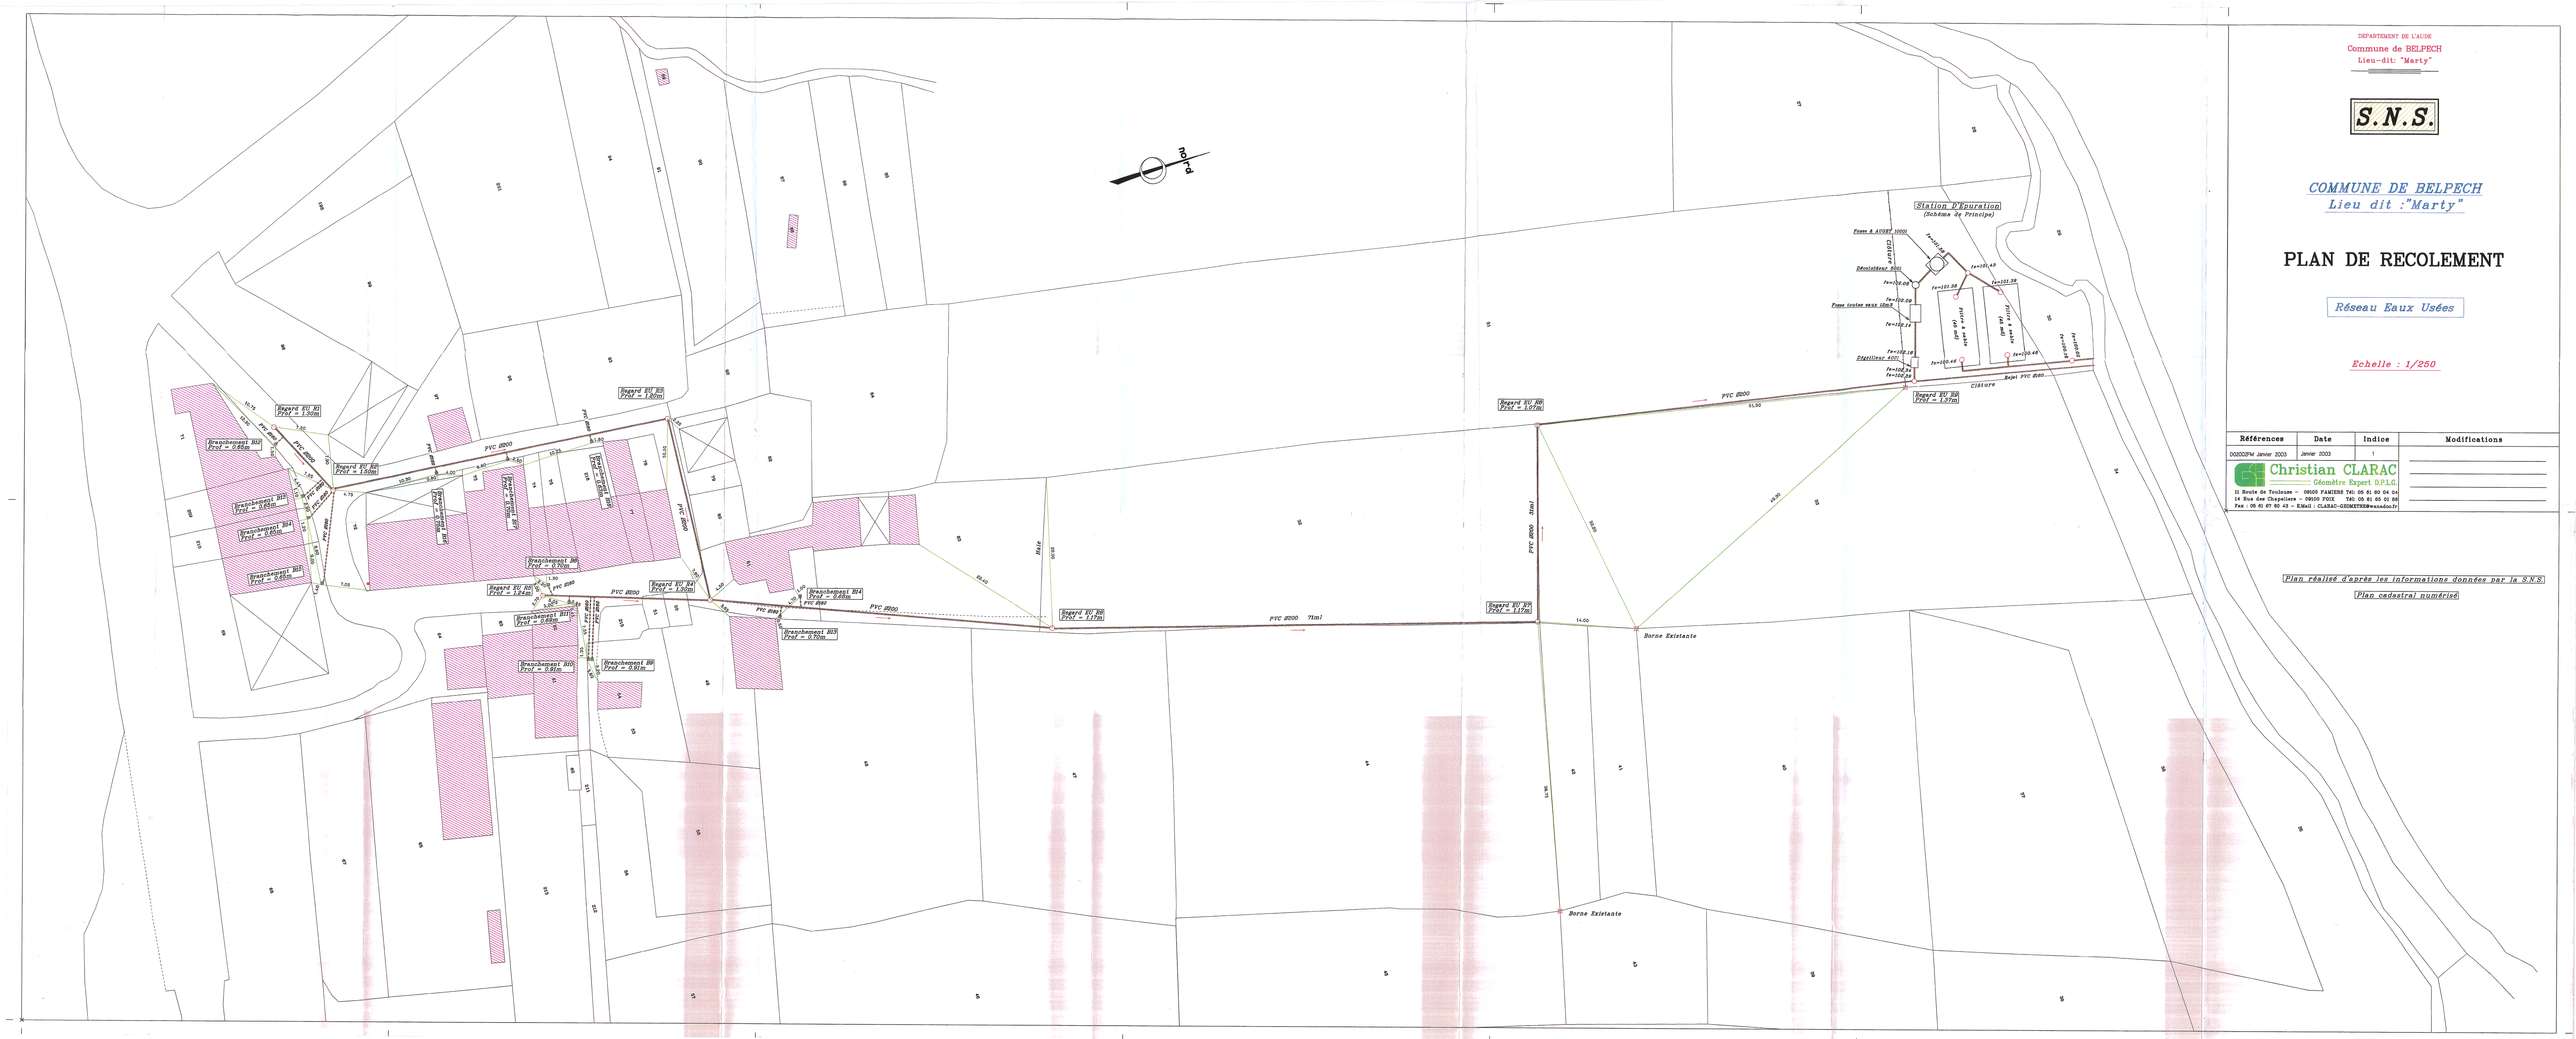

DEPARTEMENT DE L'AUDE

Commune de BELPECH

Lieu-dit: "Marty"

S.N.S.

COMMUNE DE BELPECH

Lieu dit :"Marty"

PLAN DE RECOLEMENT

Réseau Eaux Usées


Echelle : 1/250

Références	Date	Indice	Modifications
D020029M Janvier 2003	Janvier 2003	1	

Christian CLARAC
Géomètre Expert D.P.L.G.
11 Route de Toulouse – 09100 PAMIERS Tél: 05 61 60 04 04
14 Rue des Chapeliers – 09520 PUJX Tél: 05 61 01 01 08
Fax : 05 61 67 60 43 – EMail : CLARAC-GEOMETRE@wanadoo.fr

Plan réalisé d'après les informations données par le S.N.S.

Plan cadastral numérisé

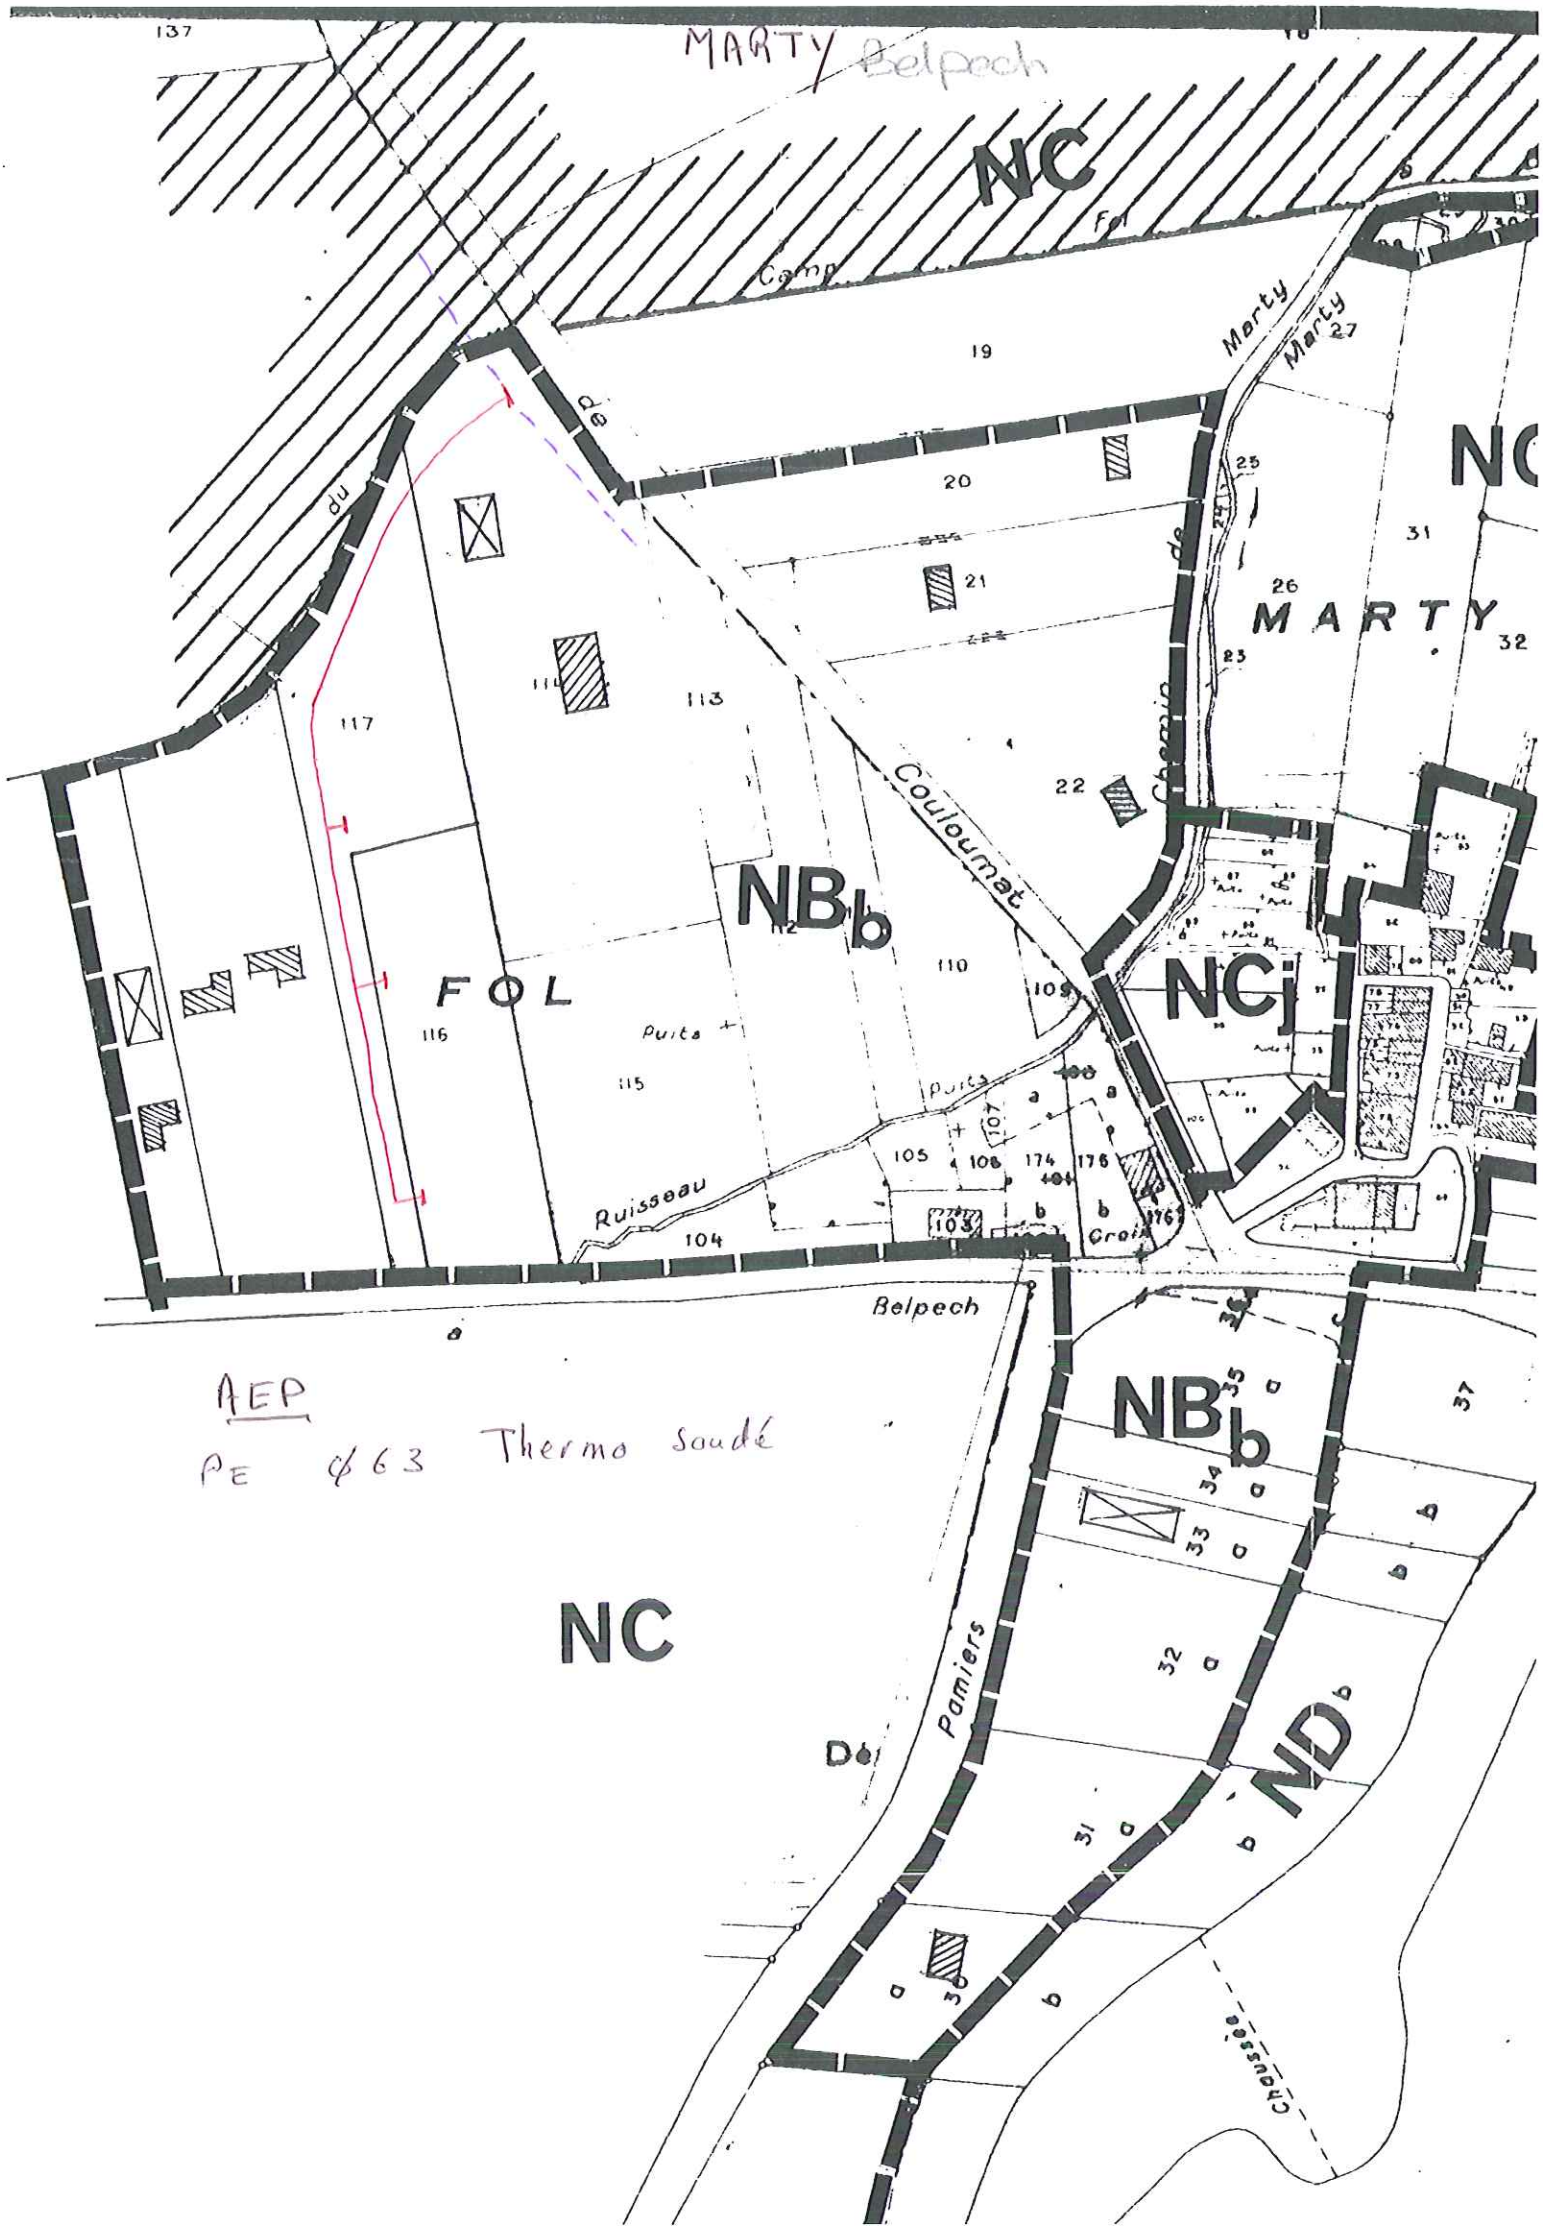
MARTY / Belpech
NC
Camp
Fol
Marty
Marty
19
20
21
22
25
26
27
31
32
MARTY
NC
du
de
Chemin
Couloumat
117
113
110
112
NBb
FOL
116
Puits
115
Puits
107
105
106
174
176
Ruisseau
104
103
Croix
NCj
109
Belpech
AEP
PE ϕ63 Thermo Soudé
NBb
35
34
33
32
31
30
37
NC
Pamiers
Dé
ND
b
Chaussée

DEPARTEMENT DE L'AUDE

Commune de BELPECH

Lieu-dit: "Tresmezes"

S.N.S.

COMMUNE DE BELPECH

Lieu dit :"Tresmezes"

PLAN DE RECOLEMENT

Réseau Eaux Usées

Echelle : 1/250

Références	Date	Indice	Modifications
DG0002FT Janvier 2003	Janvier 2003	1	

Christian CLARAC

Géomètre Expert D.P.L.G.

11 Route de Toulouse – 09100 PAMIERS Tél: 05 61 60 04 04

14 Rue des Chapeliers – 09200 FOIX Tél: 05 61 65 01 55

Fax : 05 61 67 60 43 – E.Mail : CLARAC-GEOMETRE@wanadoo.fr

nord

Branchement B0 Prof = 0.70m

Regard EU R6 Prof = 0.80m

Branchement B1 Prof = 0.70m

Branchement B2 Prof = 0.70m

Branchement B3 Prof = 0.70m

Branchement B4 Prof = 0.60m

Branchement B5 Prof = 0.70m

Regard EU R5 Prof = 1.50m

Branchement B6 Prof = 0.70m

Regard EU R4 Prof = 1.30m

Branchement B7 Prof = 0.60m

Regard EU R7 Prof = 1.50m

Regard EU R8 Prof = 1.40m

Regard EU R3 Prof = 1.30m

Branchement B8 Prof = 0.70m

Branchement B16 Prof = 1.05m

Regard EU R2 Prof = 1.20m

Regard EU R1 Prof = 1.20m

Branchement B9 Prof = 0.60m

Branchement B10 Prof = 0.60m

Branchement B11 Prof = 0.60m

Branchement B12 Prof = 0.60m

Regard EU R9 Prof = 1.30m

Branchement B13 Prof = 0.65m

Regard EU R10 Prof = 1.30m

Branchement B14 Prof = 1.10m

Regard EU R11 Prof = 0.90m

Clôture

Fossé

Ancien mur

Puits

PVC Ø200

PVC Ø160

PVC Ø125

27ml

32ml

47ml

22ml

41.8ml

15ml

50ml

51ml

Station D'Epuration

(Schéma de Principe)

Dégrilleur

Fosse toutes eaux

Filtre à sable

Filtre à sable

Décolmateur

Fosse à AUGET

Répartiteur de Recharge

7.8ml

Plan cadastral numérisé

Plan dressé d'après les informations données par la S.N.S.

PLAN DE RECOLEMENT DU RESEAU ASSAINISSEMENT

Cabinet LEFEVRE S.A.R.L. au capital de 225 625 €

GEOMETRES-EXPERTS FONCIER

Siège : 65 Rue de Dunkerque 11403 CASTELNAUDARY CEDEX - 04 68 23 16 47 - e-mail : LEFEVRE.GEOMETRE11@wanadoo.fr

Bureau secondaire : 28 Route de Mirepoix BP 119 09104 PAMIERS - 05 34 01 38 48 - e-mail : LEFEVRE.GEOMETRE09@wanadoo.fr

- AMENAGEMENT FONCIER - TOPOGRAPHIE - VRD - BORNAGES - IMPLANTATIONS - LOTISSEMENTS - DIVISIONS - EXPERTISES -

COMMUNE DE BELPECH - PLAN DE RECOLEMENT au 1/500 -

Section(s) : ZP et B - Lieu-dit (s) : La Deveze

Dossier 4725 - COORDONNEES : SYSTEME LOCAL - ALTIMETRIE : LOCALE - Le 16/04/2004 -

CETUR LR — CONSEILS ETUDES DE TRAVAUX URBAINS ET RURAUX LANGUEDOC ROUSSILLON

e-mail : CETURLR@wanadoo.fr

MAÎTRES D'OEUVRE DAMIEN & JOSIAN CAYUELA

CALMET — SARL au capital de 15.244,90 € — TRAVAUX PUBLICS VRD • ENVIRONNEMENT

Légende

- Canalisation PVC Ø 200
- Regard Individuel
- Regard de Visite

Chemin départemental n°102

Chemin de Boulbène

N

N

Légende

Canalisation PVC Ø 200

Regard Individuel

Regard de Visite

CONSEILS ETUDES DE TRAVAUX URBAINS ET RURAUX LANGUEDOC ROUSSILLON

CETURLR

e-mail : CETURLR@wanadoo.fr

MAÎTRES D'OEUVRE DAMIEN & JOSIAN CAYUELA

CALMET

SARL au capital de 15.244,90 €

TRAVAUX PUBLICS
VRD • ENVIRONNEMENT

Cabinet LEFEVRE S.A.R.L. au capital de 225 625 €

COMMUNE DE BELPECH - PLAN DE RECOLEMENT au 1/500 -

Section(s) : AD - Lieu-dit (s) : La Bastide de Coulomat

Dossier 4725 - COORDONNEES : SYSTEME LOCAL - ALTIMETRIE : LOCALE - Le 09/04/2004 -

Siège : 65 Rue de Dunkerque 11403 CASTELNAUDARY CEDEX - 04 68 23 16 47 - e-mail : LEFEVRE.GEOMETRE11@wanadoo.fr

Bureau secondaire : 28 Route de Mirepoix BP 119 09104 PAMIERS - 05 34 01 38 48 - e-mail : LEFEVRE.GEOMETRE09@wanadoo.fr

GEOMETRES-EXPERTS FONCIER

- AMENAGEMENT FONCIER - TOPOGRAPHIE - VRD - BORNAGES - IMPLANTATIONS - LOTISSEMENTS - DIVISIONS - EXPERTISES -

DÉPARTEMENT DE L'AUDE

COMMUNE DE BELPECH

Chemin de MERAS

Plan de Récolement
Réseau Eaux Usées & Refoulement

Dessiné par : ***AnG***	Le : ***11 Mars 2009***	Echelle : ***1 / 500 ème***
Controlé par : ***OG***		

ENTREPRISE DAVID


16 Rue de VAUTAN

1320 LABASTIDE d'ANJOU

Tél. : 04 68 60 10 16 Fax : 04 68 60 13 39

e-mail : entreprise-david@davidsa.fr

Détail Poste de Refoulement

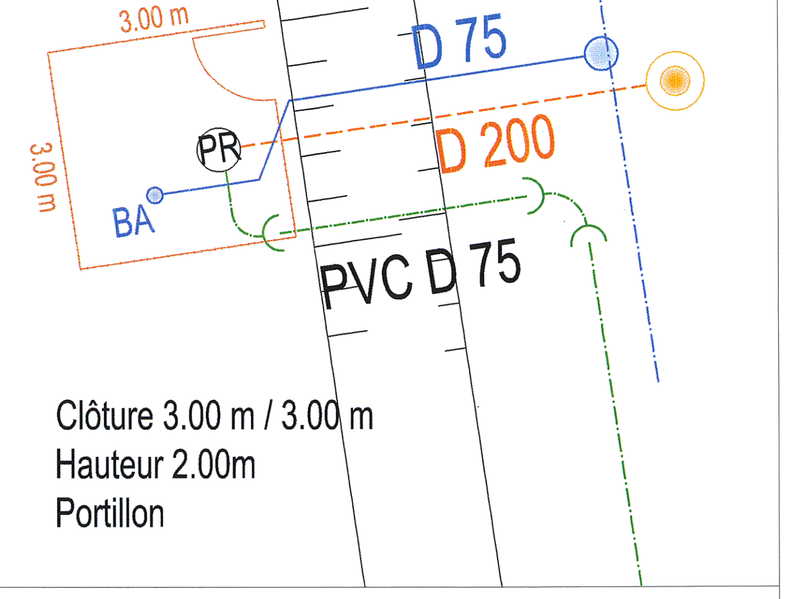

Clôture 3.00 m / 3.00 m
Hauteur 2.00m
Portillon

Légende :

- PVC D 200 CR8
- Branchement future cantine PVC D 160
- Regard eaux usées
- Regard de branchement
- Refoulement PVC PRESSION D 75 mm



Département de l' AUDE

Commune
de

B E L P E C H

SERVICE DE COLLECTE ET D' ASSAINISSEMENT DES EAUX USEES

" Le Village "

PLAN DU RESEAU

ECHELLE 1/2500e

REGION SUD
CENTRE OPERATIONNEL AUDE / P.O.
AGENCE DE L' AUDE
14, rue Béranger
B.P. 835 - 11108 NARBONNE CEDEX
Tél. 04.68.32.89.60 - Fax 04.68.32.89.79

VEOLIA EAU

SERVICE TECHNIQUE REGIONAL

UNITE LE CARCASSONNAIS		*Mis à jour le 09/05/2006*	*Modifié le xx/xx*
Echelle 1/2500 e	*bprav2500.dgn*	*Plan N° 7641 A 001*	

LEGENDE

- *: réseau gravitaire*
- *: refoulement P.R. ø 150 AC*
- *: poste de relèvement*
- *: regard visitable*
- *: chasse automatique*
- *: exutoire*

ST.EP.

P.R. 1

P.R. 2

AC 150

PVC 200

BARTHAS
PONT D'ESTAMPE
COULOM
CIMETIERE DE GARNAC
LA BLANQUETTE
LACANAL
LOURMET
LE CLAOUS
MERAS
TUILERIE
LENPAICHELADIS
LA COURONE
LA CROIX DU BORGNE
CIMETIERE
FOURMENSOUILLES
LE SOURBIER
LE MOULIN
RUISSEAU DE LA COUME
LA COUME
CROIX BLANCHE
LAS RIVES

Avenue de Cannac
R.des Cedres
Chemin de la Blanquette
Rue Mademoiselle
R.des 8 Mai 1945
Avenue Charles de Gaulle
Rue Saint Roch
Rue des Ecoles
Rue du Lavoir
Rue du Stade
Ancien Chemin du Moulin
Rue de la Mairie Vieille
Rue de la Fontaine
Rue du Moulin
Rue des Saints Justes
Rue du Lavoir
Chemin de la Coume
Rue des Acacias
R.de Boudonne
R.de Bonagent
Rue de Lahoutille Couloumat
R.du Moulin à Vent
C.D. n.502 de Mezerac à Lahoutille de Couloumat
C.D. n.525 de Belpech
C.D. n.525
Ch.de la Coume
Ch.de Coume
Ch.de Mezerac
Belpech