MAY

TRAVAUX PUBLICS
ROUTES ET VIABILITES
BP 237
28004.CHARTRES CEDEX

TEL.02.37.31.61.60
FAX.02.37.31.91.30

COMMUNE DE GAS

ASSAINISSEMENT E.U

Rue de l'Etang - Rue des Portes

PLAN DE RECOLEMENT

ECHELLE 1/200

CHANTIER N°			
PROJET	Modifications	DATES	PLAN N°
DATE			
N° ETUDE	Ce plan reste notre propriété. Il ne peut être communiqué à qui que ce soit sans notre autorisation.		

COMMUNE DE GAS
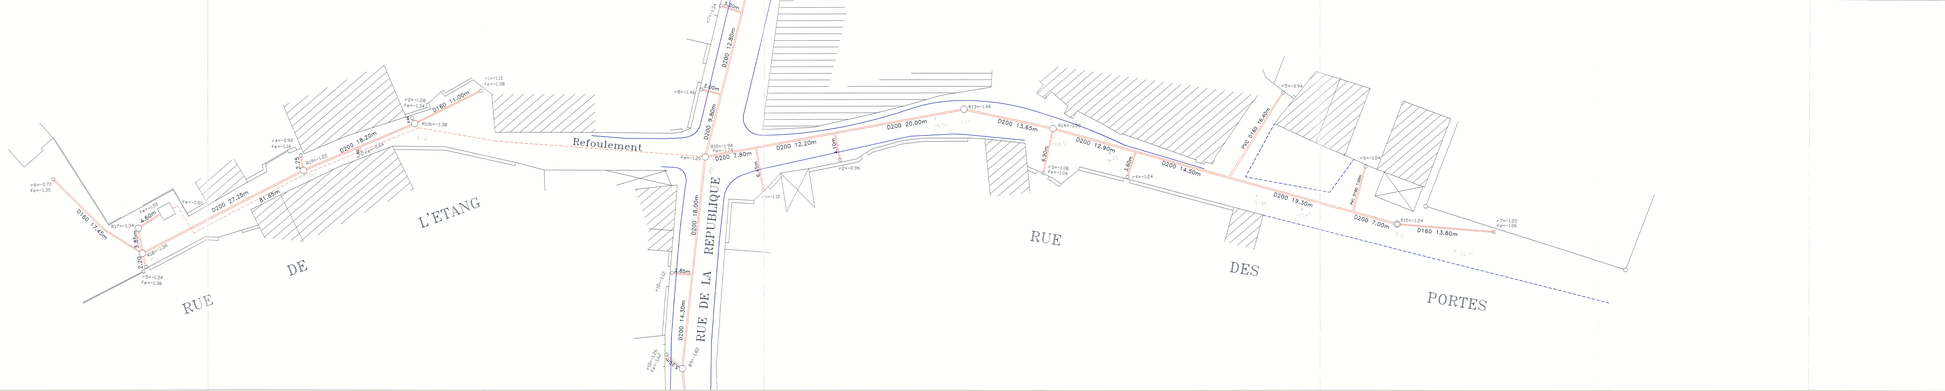
Point Levé	Désignation Regard	Altitude IGN tampon
	RUE DE L'ETANG	
430	R10bis	126.52
425	R19	126.04
441	R18	125.60
	R17	125.60
	RUE DES PORTES	
368	R13	129.60
375	R14	130.32
413	R15	132.59