DIRECTION GÉNÉRALE DES FINANCES PUBLIQUES

PLAN DE SITUATION

Légende réseau eau potable :

- Ø 150
- Ø 100
- Ø 80
- Ø 60
- Poteau incendie
- Réserve

Département :
SOMME

Commune :
AGENVILLE

Section : A
Feuille : 000 A 03

Échelle d'origine : 1/500
Échelle d'édition : 1/3000

Date d'édition : 25/02/2016
(fuseau horaire de Paris)


Coordonnées en projection : RGF93CC50

Le plan visualisé sur cet extrait est géré par le centre des impôts foncier suivant :
AMIENS
1/3 rue Pierre Rollin 80023
80023 AMIENS CEDEX 3
tél. 03 22 46 83 83 -fax 03 22 38.87.59
cdif.amiens@dgi.finances.gouv.fr

Cet extrait de plan vous est délivré par :

cadastre.gouv.fr

©2014 Ministère des Finances et des Comptes publics

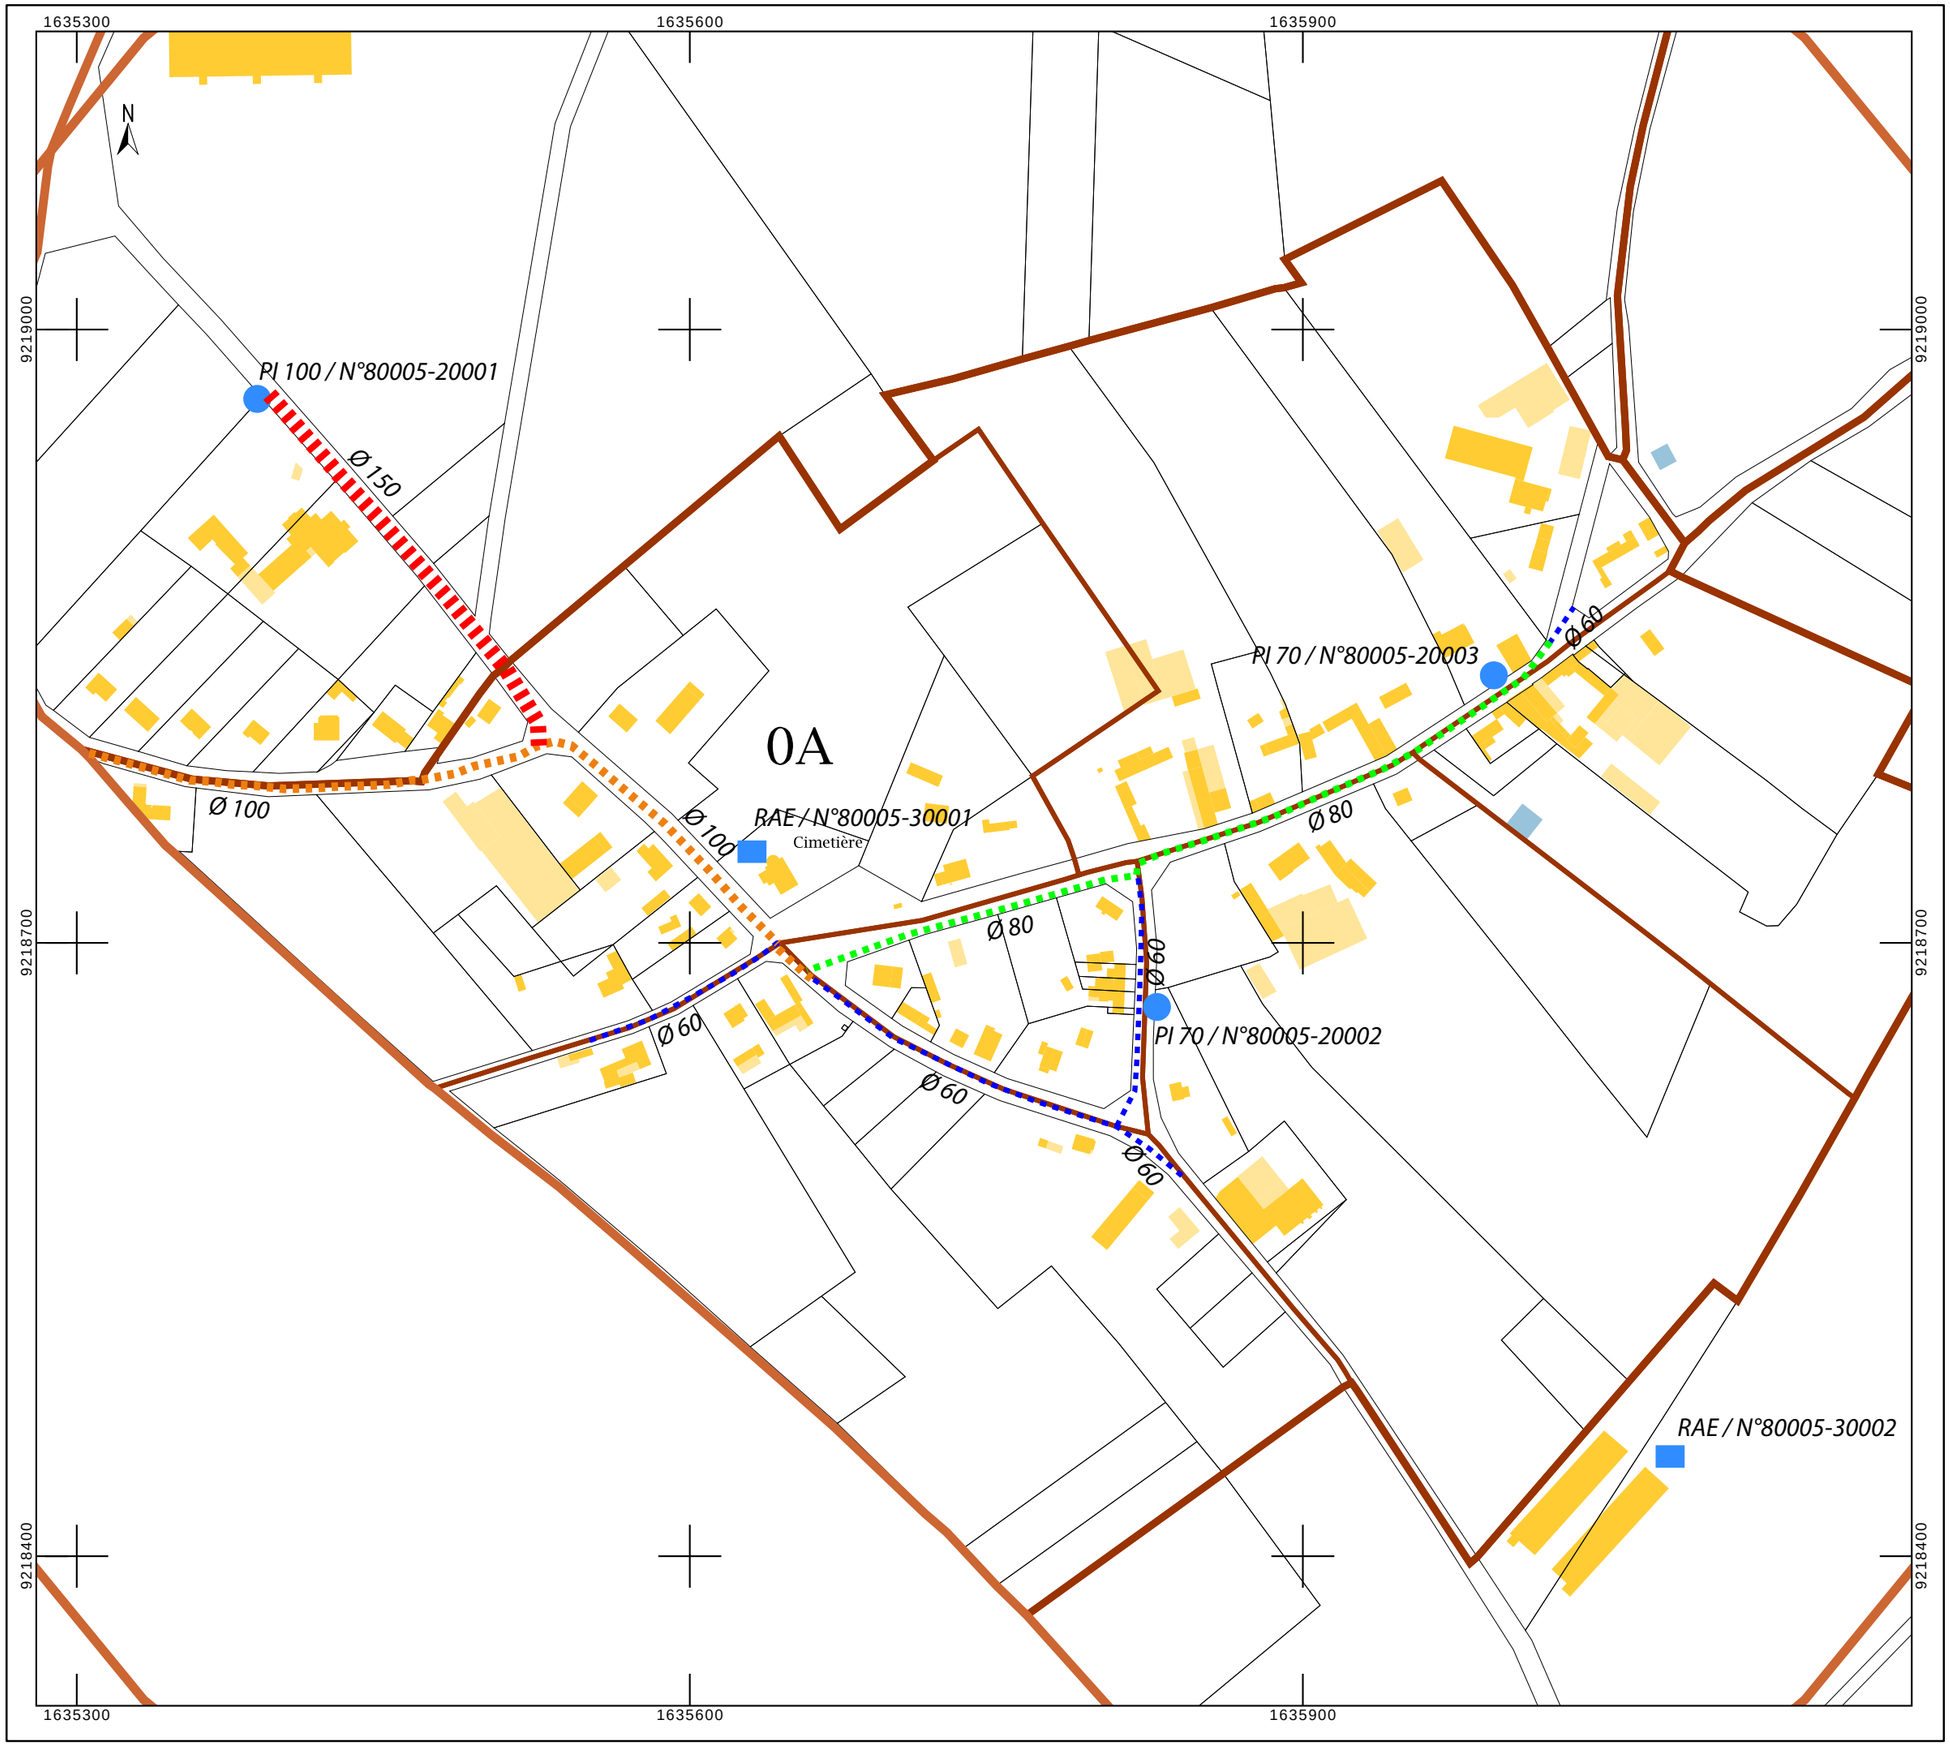










Nomenclature du matériel posé sur la traversé d'Autheux

Repères	Quantités	Désignations	Diamètres	Références
1	6	Robinet vanne OCA courte	150	S43720
2	2	Robinet vanne OCA courte	100	Q43718
3	2	Poteau d'incendie émeraude	100	Z43799
4	2	Esse de réglage bayard	100	S85792
5	873 m	Tuyau de fonte	150	J7280
6	12	Tuyau de fonte	60	M44291
7	7	Té	150	Z777
8	1	Té	125	H775
9	3	Cône	150-60	Q40022
10	2	Cône	150-100	S40024
11	1	Coude 1/4	150	P613
12	1	Coude 1/16	150	G702
13	3	Manchette de Jonction	60	C794
14	5	Pièce de Jonction	150	Q926
15	2	Pièce de Jonction	125	G918
16	3	Pièce de Jonction	60	Z911
17	2	Bride pleine	150	D24195
18	7	Regard Iso-court	25	011C7095T25
19	25	Collier de prise en charge	25	188940150
20	2	Collier de prise en charge	50	188955150
21	21	Robinet de prise en charge	20	18190200
22	2	Robinet de prise en charge	40	18190240
23	23	Tube allonge et tabernacle		13TAE560
24	27	Bouche à clé ronde		13BACR6
25	8	Bouche à clé carré		13BACCC
26	127m	Polyétylène bande bleue	25	G1470
27	6	Polyétylène bande bleue	50	C1586
28	14	Manchon monofil électrosoudable	25	Q43622
29	2	Manchon monofil	50	X43629
30	1	Coude FF monofil	25	Q3830
31	27	Réhausse BAC Ronde		13RHR
32	8	Réhausse BAC Carré		13RHC
33	1	Cône	150-125	T40025

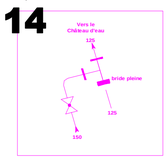


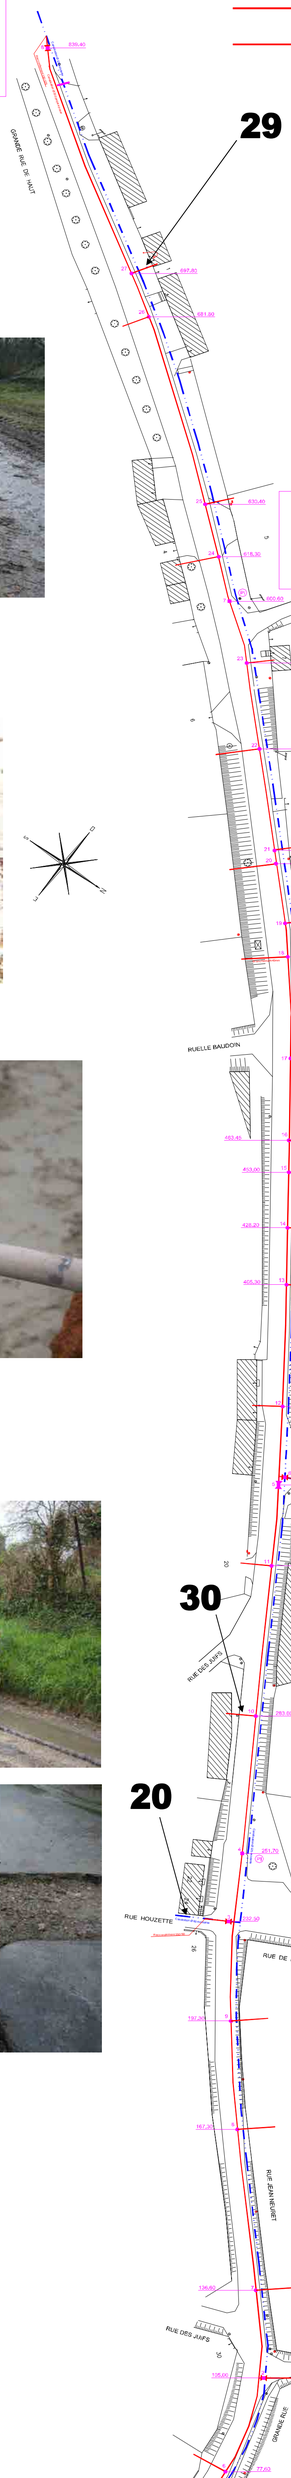

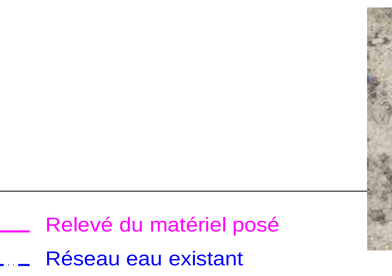


- Relevé du matériel posé
- Réseau eau existant
- Réseau eau projeté
- Branchement particulier
- Robinet vanne
- PI — Poteau Incendie
- 4 — Bouche à clé de distribution (carré)
- 25 — Bouche à clé d'abonné (rond)



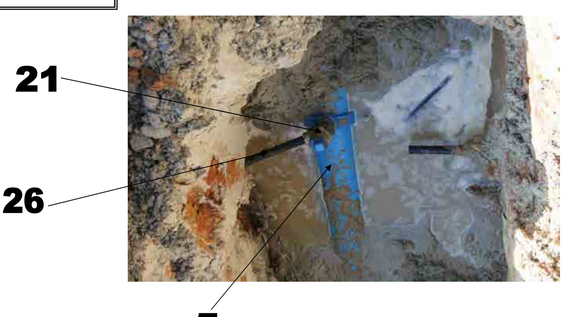





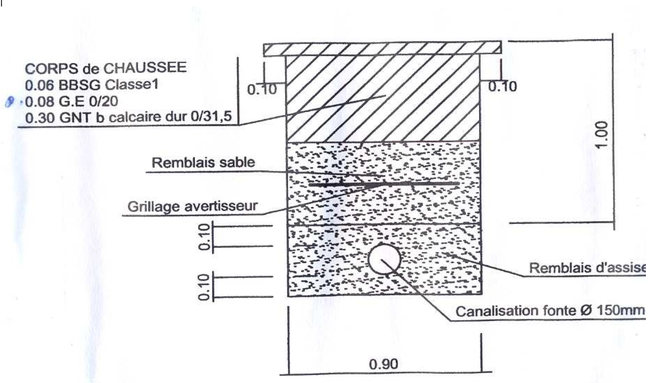







Beauvais, le 12/03/2009

SAS BOINET PIERRE
28 route nationale

80132 MIANNAY

Réf. échantillon : *Chantier d'Autheux*
Réf. commande : Chantier 41-8080 M. Vincent **TETU**
Code point de prélèvement : Demandeur : BOINET PIERRE
Lieu : AUTHEUX
Motif :
Objet : Eau destinée à la consommation humaine - Résultats d'analyse d'un échantillon prélevé par LE CLIENT
Date de prélèvement : 06/03/2009 14:30 Date de réception : 07/03/2009 Date début d'examen : 09/03/2009

RAPPORT D'ANALYSES

N°Labo : H.2009.1371-1-1 Référence échantillon : Chantier d'Autheux

Analyse	Resultat	Unité	Lim. Qualité (a)	Réf. Qualité (b)	Méthode
Service de microbiologie des eaux					
Microorg. revivifiables après 44h à 36°C	< 1	UFC/1 mL			NF EN ISO 6222
Microorg. revivifiables après 68h à 22°C	2	UFC/1 mL			NF EN ISO 6222
Coliformes totaux/100 mL	0	UFC/100 mL		0	NF EN ISO 9308-1
Escherichia coli/100 ml	0	UFC/100 mL	0		NF EN ISO 9308-1
Entérocoques/100 ml	0	UFC/100 mL	0		NF EN ISO 7899-2
Spores de bactéries anaérobies sulfito-réd.	0	UFC/100 mL		0	NF EN 26461-2

(a) : Limite Qualité = Concentration maximale admissible des eaux destinées à la consommation humaine (décret n°2001-1220 du 20/12/01)
(b) : Référence Qualité = paramètre indicateur de qualité (décret n°2001-1220 du 20/12/2001)
Observation échantillon : Le délai entre le prélèvement et l'analyse au laboratoire dépasse les délais normatifs.
Observation résultats :
Facturation à BOINET PIERRE

Nathalie MARQUER
Responsable technique Biologie du LDA60

CONTROLE DE PORTANCE
PAR ESSAI A LA PLAQUE
Mode opératoire LCPC

DATE: 17/03/2009 CHANTIER: AUTHEUX


TECHNICIEN: N LEFEBVRE NIVEAU: GNT sur tranchée

REFERENCE DE L'ESSAI	WESTERGAARD		ESSAI L.C.P.C.				
	S (mm)	K (MN/m3)	S1 (mm)	EV1 (Mpa)	S2 (mm)	EV2 (Mpa)	EV2/ EV1
1	0,14	200,00	0,67	84,0	0,57	78,9	0,94
2	0,11	254,55	0,77	73,1	0,48	93,8	1,28
3	0,18	155,56	0,93	60,5	0,56	80,4	1,33
4	0,32	87,50	1,24	45,4	0,59	76,3	1,68
5	0,49	57,14	1,60	35,2	0,72	62,5	1,78
6	0,40	70,00	1,53	36,8	0,72	62,5	1,70
7	0,38	73,68	1,49	37,8	0,61	73,8	1,95
Moyenne		128,35		53,22		75,44	1,52

OBJECTIFS: K>50 MN/m3





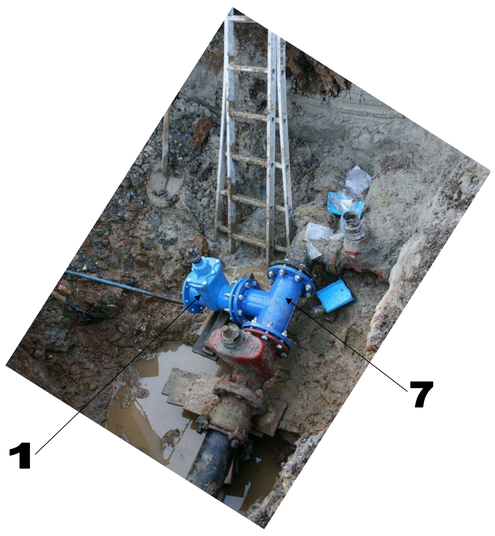

S.I.A.E.P. de la région de Fienvillers

Renforcement de la canalisation de 150 m/m
sur la traversée d'Autheux

Travaux réalisés par S.A.S BOINET
Maître d'œuvre : DDE de la Somme
Maître d'ouvrage : le président Didier Dumont
Validé par : Michel Bellettre
Dessinateur : Romuald Brasseur
Date : 25/09/2009

DÉPARTEMENT DE LA SOMME

SYNDICAT INTERCOMMUNAL D'ALIMENTATION EN EAU POTABLE DE LA MOYENNE VALLEE DE L'AUTHIE

COMMUNE DE

BEALCOURT

PLAN DE LA DISTRIBUTION

RELEVÉ APRÈS TRAVAUX

Service Départemental d'Entretien et d'Exploitation des Réseaux d'Eau	PHASE	DATE	PARAPHE
	Etablissement	23-4-76	C.V
	Rectification		
	Redification		
ECHELLE : 1/1.000	NATURE DES MODIFICATIONS		
N° DU DOSSIER :			
N° DU PLAN : 6			
CLASSEMENT : A.E 2 7.576			

COMMUNE DE BEAUVOIR-WAVANS (Pas-de-Calais)

COMMUNE DE ST-ACHEUL

COMMUNE DE FROHEN-LE-GRAND

VOIR PLAN n° 7

VERS BEAUVOIR

Ferme Dorion

Rue de la Ferme Dorion

Rue

Chemin de Beauvoir-Wavans à Frohen-le-Petit

C.V.O n°2 de Beauvoir-Wavans à Frohen-le-Petit

Chemin de St-Acheul

Rue du Marais

Grand Marais

(C.D n°99 Embr.)

MAIRIE-ÉCOLE

Rue Haut

Rue Fouillette

Rue des Vanniers

Rue des Juifs

Rue des Jardins

Rue de Frohen-le-Petit

Rue de Frohen-le-Grand

Rue Bernaville

Chemin Départemental n° 99

Wavans

(Rivière) L'Authie

(Pâture) 19

(Pâture) 15

(Marais) 22

(Pâture) 52

(Marais) 53

(Pâture) 36

Les Alloeuils

Sous le Rideau Bourbon

SECTION A

VOIR PLAN n° 4

A (DE FROHEN-LE-PETIT)

FROHEN-LE-PETIT

LEGENDE

PCV-10-42-1976	CONDUITE EN PLASTIQUE, 10 bars, DE 42 m/m (Int.) POSEE EN 1976.
F-St-20s-150-1976	CONDUITE EN FONTE DE 150 m/m POSEE EN 1976.
	FOURREAU DE PROTECTION.
	ROBINET-VANNE DE FERMETURE.
	ROBINET DE VIDANGE EN REGARD, A L'AIR LIBRE, PURGE D'AIR
	POTEAU D'INCENDIE DE 100 m/m.
BAC	BRANCHEMENT PARTICULIER AVEC REGARD, SANS REGARD.

VUE A

VUE A

Canalisation Autonome

STRUCTURES RESERVOIR

P.I. de 100 | B.I. de 100 | P.I. de 150 | P.I. de 100 Fonte | B.I. de 100 Fonte | P.I. de 150 Fonte
Prise Access. 80 | B.A. 80 | P.I. Limite | P.I. Aspiration | Borne de Puisage | Réserve Incendie
Citerne Incendie | Bouche de Lavage | Bouche d'Arrosage | Crosse | Purge | Plaque Pleine
Ventouse | Vidange | Vanne Fermée | Robinet Vanne | 1/4 de tour | Stabilisateur de Pression
Compteur | Clapet | Réducteur de Pression | Débimètre | Soupape de Décharge | Anti-Bélier
Pompage | Forage | Réservoir | Station de Traitement | Borne Fontaine | Surpresseur
Raccord | Dialyse | W.C. | Chasse en Egout | Clinique Dialyse | Grande Surface V.P.

LEGENDE

N
NO NE
O E
SO SE
S

VEOLIA
Nord-Ouest
Direction Technique Régionale
Service Gestion Patrimoniale
Site d'Arras

S.I. BERNAVILLE

BEAUMETZ

1

Réseaux d'eau potable

CENTRE LITTORAL
86, Boulevard Chanzy
62200 BOULOGNE-SUR-MER
TEL : 03. 21. 87. 80. 83
FAX : 03. 21. 87. 01. 87

80068-E _ 1 | Modifié le : 06/10/2014 | Edition du : 17/10/2014 | Echelle : 1 / 2000

Commune de BERNATRE

PROJET d'Adduction d'eau Potable

Plan de la Distribution

1e Division

VU ET APPROUVÉ
Amiens, le 11 Octobre 1957
POUR LE PRÉFET
Le Secrétaire Général
soit la signature

ECHELLE : 1/1250

Pour Copie Conforme
Le Maire

Légende

- d=80 m/m — Conduite de 80 m/m
- d=60 m/m — Conduite de 60 m/m
- Poteau d'incendie 65/70
- (20) — Points de nivellement

Vu et présenté
Le Maire

Dressé par A. Dernbourg
Ingénieur Conseil



Réseau principal : Fonte
Abonnés entre réseau et compteur : polyéthylène
(Travaux de raccordements abonnés changement plomb, faits en 2015).

RESERVOIR 1955
T.N : 142
RADIER : 106
T.P :

SURPRESSEUR

STATION DE POMPAGE

COMPTEUR

RESERVE INCENDIE

VERS BEAUMETZ

ROUTE DU HAVRE A LILLE

RUE DE BEAUMETZ

RUE MARTIN

RUE DU 8 MAI

RUELLE BALLET

AU CHEMIN DE BEAUMETZ

AUX BAS PRÉS

LA SAVONNIERE

LA POTERIE

LE GECOURT

AU MARCHINCAMP

LA RUELLE GRIEZ

AU-DESSUS DES BAS PRÉS

N DE BERNAVILLE

Canalisation Autonome

STRUCTURES RESERVOIR

P.I. de 100 | B.I. de 100 | P.I. de 150 | P.I. de 100 Fonte | B.I. de 100 Fonte | P.I. de 150 Fonte
Prise Access. 80 | B.A. 80 | P.I. Limite | P.I. Aspiration | Borne de Puisage | Réserve Incendie
Clapet Incendie | Bouche de Lavage | Bouche d'Arrosage | Cône | Purge | Plaque Pleine
Ventouse | Vidange | Vanne Fermée | Robinet Vanne | 1/4 de tour | Stabilisateur de Pression
Compteur | Clapet | Réducteur de Pression | Débimètre | Soupape de Décharge | Anti-Bélier
Pompage | Forage | Réservoir | Station de Traitement | Borne Fontaine | Surpresseur
Raccord | Dialyse | W.C. | Chasse en Egout | Clinique Hôpital | Grande Surface V.P.

LEGENDE

N
NO NE
O E
SO SE
S

VEOLIA
Nord Ouest
Direction Technique Régionale
Service Gestion Patrimoniale
Site d'Arras

S.I. BERNAVILLE

BERNAVILLE

1
2

Réseaux d'eau potable

CENTRE LITTORAL
95, Boulevard Chanzy
62200 BOULOGNE-SUR-MER
TEL : 03. 21. 87. 84. 83
FAX : 03. 21. 87. 01. 87

80086-E _ 1 | Modifié le : 06/10/2014 | Edition du : 27/10/2014 | Echelle : 1 / 2000

RESERVOIR DE 400m3
RESERVOIR 1984
T.N : 144
RADIER : 169
T.P. : 175

COMPTEUR

VERS EPECAMPS
DOMESMONT

BRANCHEMENT
SALLE OMNISPORT
CPT de 40

BRANCHEMENT
DU COLLEGE
CPT de 60

BRANCHEMENT SHOPI
Pe 60

CITERNE
D'INCENDIE
C1

P. I 60

BL 40

RUE DE RIBEAUCOURT

RUE DU GENERAL JEAN CREPIN

RUE DU CHATEAU

RUE DES DOMAINES

RUE DU GENERAL LECLERC

RUE DU MIDLAND

ROUTE DU HAVRE A LILLE

CHEMIN D'AMIENS

CHEMIN DEPARTEMENTAL N°118

RESIDENCE LEON SOUDET

PLACE J-M DANEL

RUE DES LAVOIRS

CHEMIN ENTRE LE BOIS L'EAU

RUE DE LA GRANDE RUELLE

RUE DU CIMETIERE

RUE DU CHATEAU D'EAU

RUE DU LAVOIR

RUELLE LANGER

RUE DE LA FONTAINE

RUE DE LA MAIRIE

RUE DU GENERAL LECLERC

RUE DU GENERAL JEAN CREPIN

RUE BENOIT DELCOURT

RUE RAPHAEL LEVYNEZ

RUE BEAU LAVOIR

RUE DU CHEMIN VERT

"Le Commun" SEPTEN

Bernaville

Rue de Gattenville

Ruelle Pavée

Entre Deux Villes

Les Prés du Bois l'Eau

Les Prés du Chemin de Domart

Les Prés de la Grande Ruelle

Au Chemin de Fienvillers

Les Onze

Chemin de Domart

La Pièce

Les Treize

au Fond de Domesmont

Les Quatorze

Les Six

Les Terres à Cent

Sous les Haies

Les Prés du Chemin d'Amiens

PRÉS AU-DESSUS DE LA RUE VERTE

PRÉS AU CHEMIN DE RIBEAUCOURT

PRÉS A DROITE DU CHEMIN DE BOULLENS

PRÉS A GAUCHE DE LA GRANDE ROUTE

A DROITE DU CHEMIN DE FIENVILLERS

BOIS L'EAU

AU DOMAINE

LE VILLAGE

LA VAQUERIE

LES TERRES D'ÉGLISE

LA VENETTE

Canalisation Autonome

STRUCTURES RESERVOIR

P.I. de 100 | B.I. de 100 | P.I. de 150 | P.I. de 100 Pluie | B.I. de 100 Pluie | P.I. de 150 Pluie
Prise Accès. 80 | B.A. 80 | P.I. Limite | P.I. Aspiration | Borne de Purge | Réserve Incendie
Citerne Incendie | Bouche de Lavage | Bouche d'Arrosage | Cône | Purge | Plaque Plaine
Ventouse | Vidange | Vanne Fermée | Robinet Vanne | Vanne de tour | Stabilisateur de Pression
Compteur | Clapet | Réducteur de Pression | Déboîtière | Soupape de Décharge | Anti-Bélier
Pompage | Forage | Réservoir | Station de Traitement | Borne Fontaine | Surpresseur
Raccord | Dialyse | W.C. | Chasse en Egout | Clinique Hôpital | Oxycide Surface VTP

LEGENDE

N | NO | NE | O | E | SO | SE | S

VEOLIA
Nord Ouest
Direction Technique Régionale
Service Gestion Patrimoniale
Site d'Arras

S.I. BERNAVILLE

BERNAVILLE

1 | 2

Réseaux d'eau potable

CENTRE LITTORAL
86, Boulevard Chanzy
62200 BOULOGNE-SUR-MER
TEL : 03. 21. 87. 86. 63
FAX : 03. 21. 87. 01. 87


80086-E _ 2 | Modifié le : 06/10/2014 | Edition du : 27/10/2014 | Echelle : 1 / 2000

SYNDICAT DE BERNEUIL - LANCHES -
- RIBEAUCOURT -

CANALISATIONS D'EAU POTABLE

COMMUNE DE BERNEUIL

Entreprise A. Fidon - Douai - Echelle 1/1250



DIRECTION DEPARTEMENTALE
DE L'EQUIPEMENT
DEPARTEMENT DE LA SOMME

SYNDICAT D'ALIMENTATION EN EAU POTABLE DE FIENVILLERS


COMMUNE DE BOISBERGUES

RENFORCEMENT

INDICE	DATE	NATURE DE LA MODIFICATION	1/200

Dressé par le Subdivisionnaire

Vu et approuvé par le Président

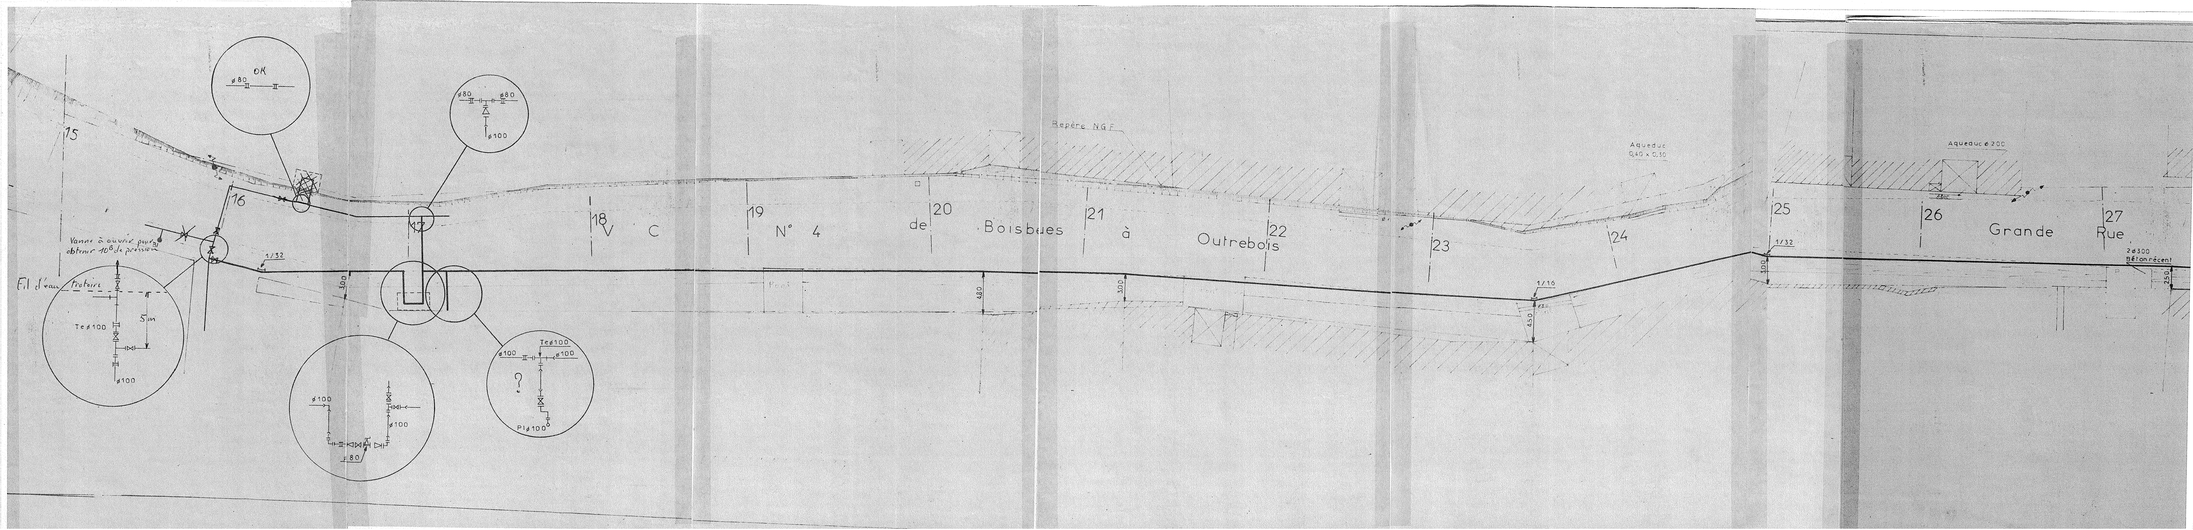

réseau d'eau potable
réseau d'assainissement

Captage

Ø200

Ø100

Ø150

1

2

LES PRES JACOB

AU BOUT DE LA RUE DE BOULLENS

LE VILLAGE

A SALONIQUE

LES PRES DES CHAMPS - EST

LES PRES DES CHAMPS

L'ENCLOS

A L' ENCLOS


RUELLE


BOUT DE LA RUELLE BORGNE

CONTEVILLE

LEGENDE

- Canalisation projetée
- Borne-Fontaine
- Bouche d'incendie
- Robinet-Vanne
- Decharge
- Ventouse
- Plaque pleine

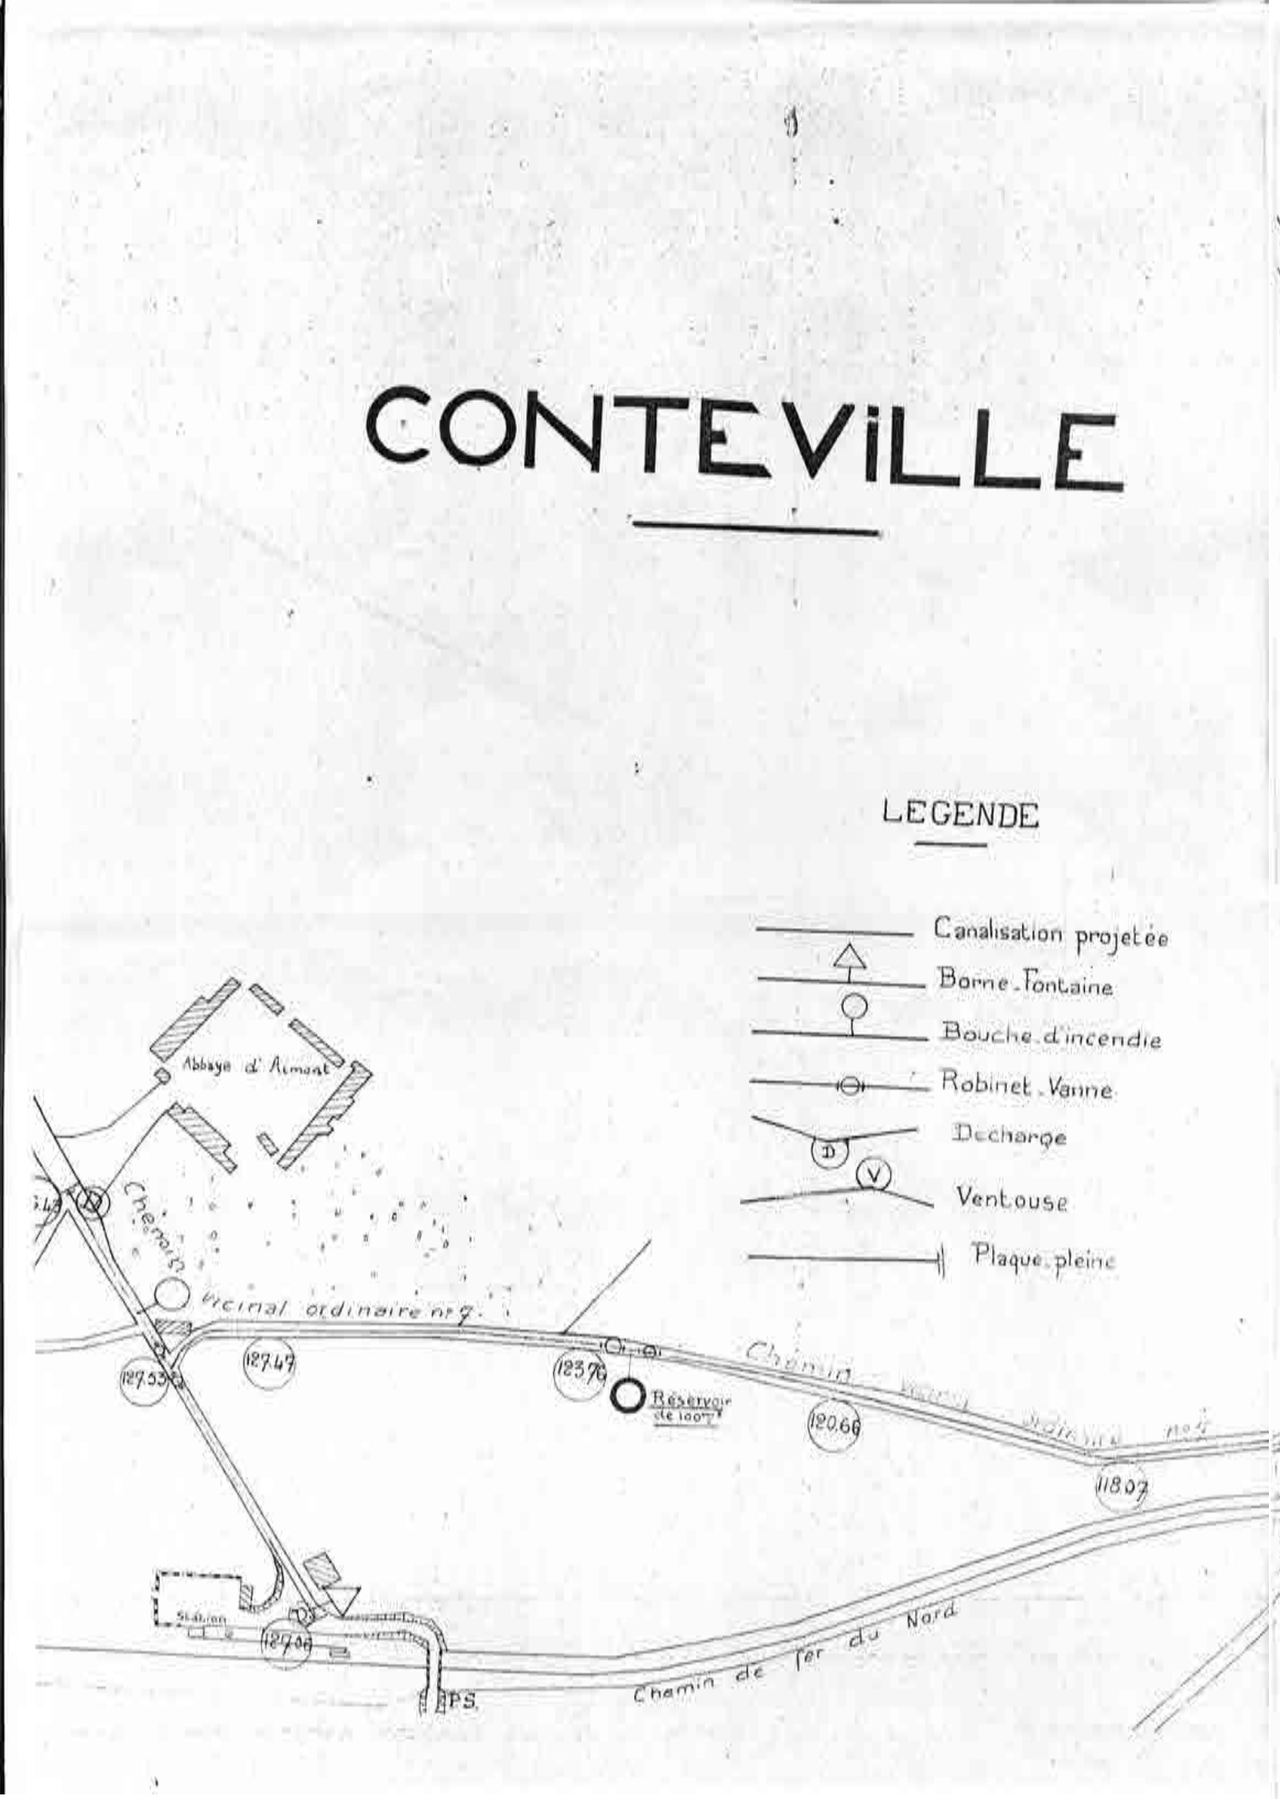

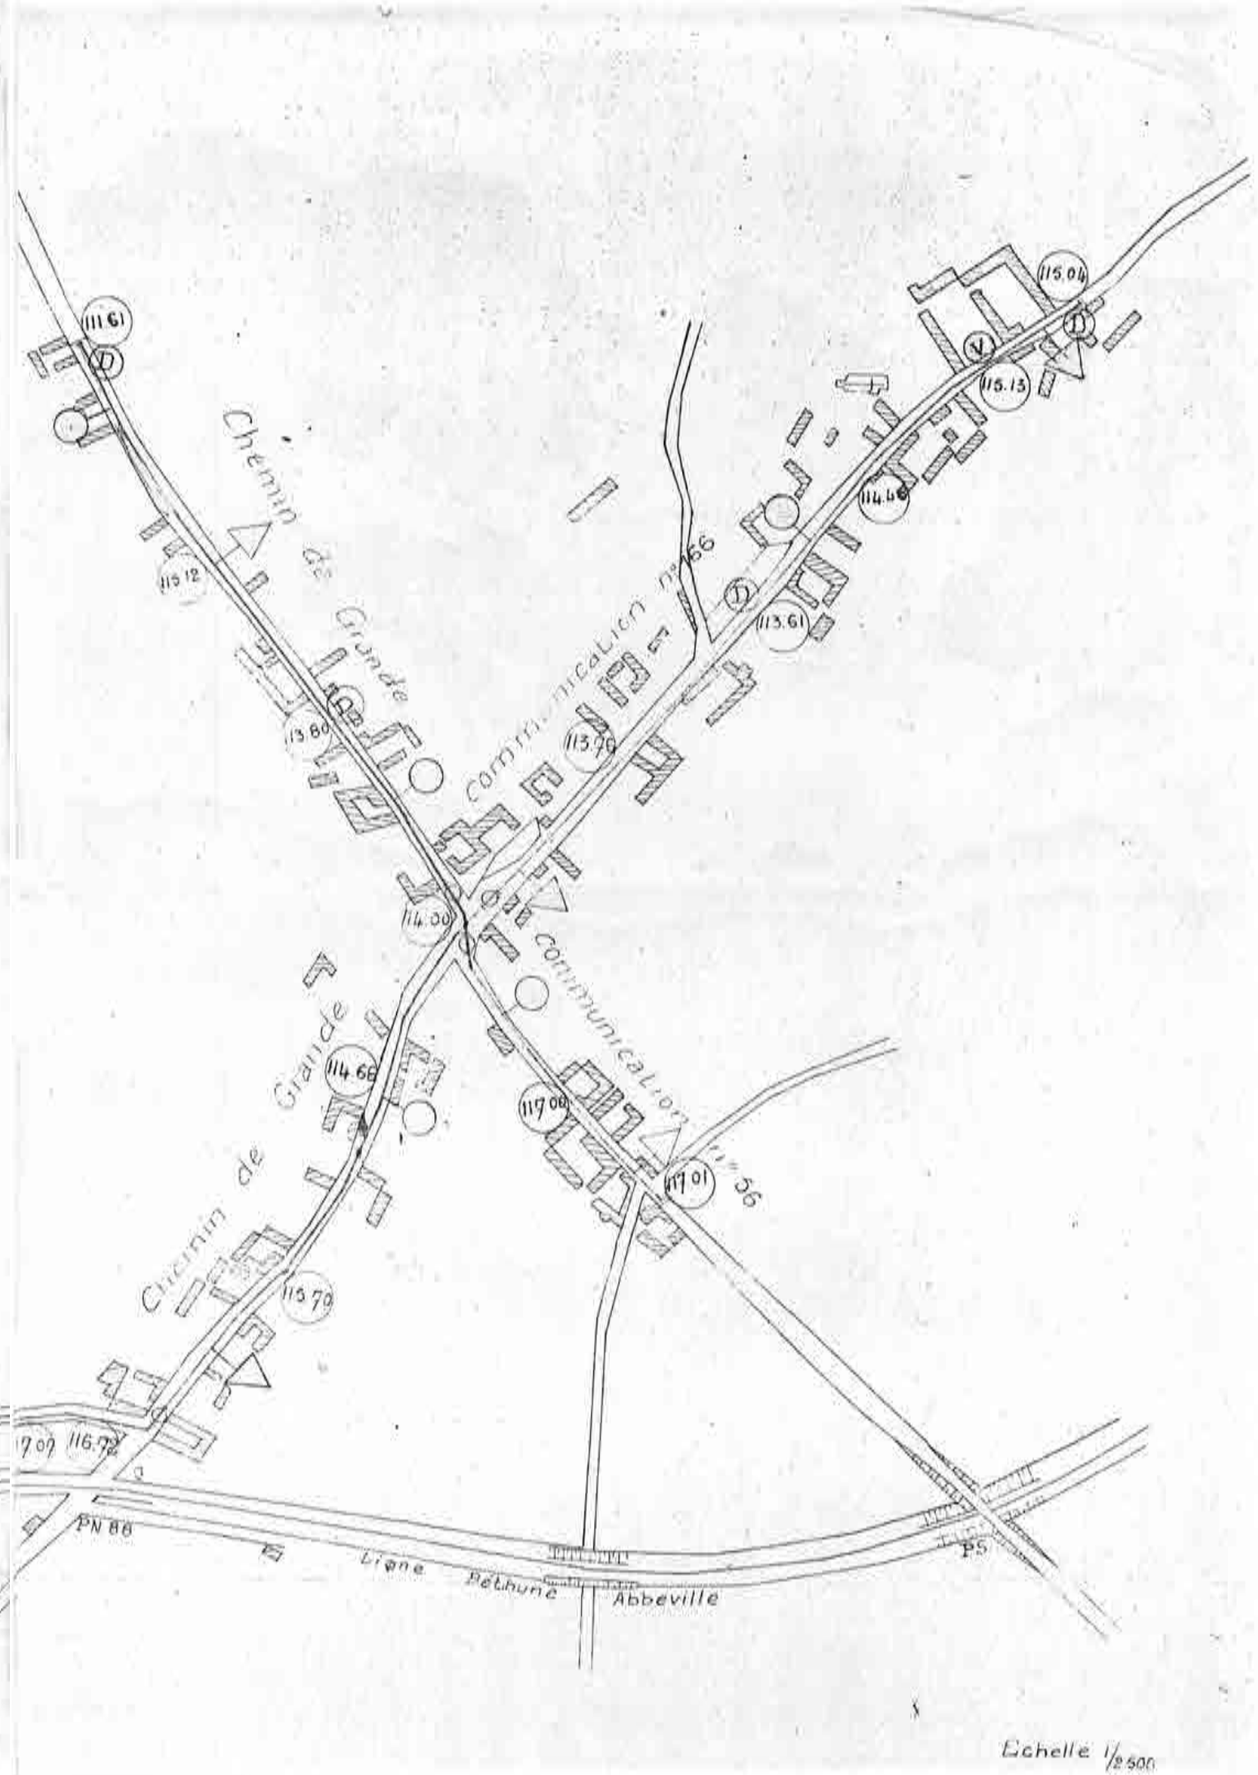

Echelle 1/2500

RESERVOIR DE 400m3
RESERVOIR 1984
T.N : 144
RADIER : 169
T.P. : 175

COMPTEUR

VERS EPECAMPS
DOMESMONT

CHEMIN DEPARTEMENTAL N°118

RUE DE BEAUMETZ

CHEMIN DE BEAUMETZ

GRANDE RUE

VOIE COMMUNALE N° 1

Canalisation Autonome

STRUCTURES RESERVOIR

P.I. de 100 | B.I. de 100 | P.I. de 150 | P.I. de 100 Fonte | B.I. de 100 Fonte | P.I. de 150 Fonte
Prise Access. 80 | B.A. 80 | P.I. Limite | P.I. Aspiration | Borne de Purge | Réserve Incendie
Citerne Incendie | Bouche de Lavage | Bouche d'Arrosage | Cône | Purge | Plaque Pleine
Ventouse | Vidange | Vanne Fermée | Robinet Vanne | 1/4 de tour | Stabilisateur de Pression
Compteur | Clapet | Réducteur de Pression | Débimètre | Soupape de Décharge | Anti-Bélier
Pompage | Forage | Station de Traitement | Borne Fontaine | Surpresseur
Raccord | Dialyse | W.C. | Chasse en Egout | Clinique Dialyse | Grande Surface V.P.

LEGENDE

N
NO NE
O E
SO SE
S

VEOLIA
Nord Ouest
Direction Technique Régionale
Service Gestion Patrimoniale
Site d'Arras

S.I. BERNAVILLE

DOMESMONT

1

Réseaux d'eau potable

CENTRE LITTORAL
86, Boulevard Chanzy
62200 BOULOGNE-SUR-MER
TEL : 03. 21. 87. 59. 63
FAX : 03. 21. 87. 01. 87

80243-E _ 1 | Modifié le : 06/10/2014 | Edition du : 27/10/2014 | Echelle : 1 / 2000

DEPARTEMENT
de la
SOMME

ARRONDISSEMENT
d'
ABBEVILLE

SYNDICAT
INTERCOMMUNAL de
AGENVILLE, CRAMONT
et DOMLEGER

Abbeville, le 24 Oct. 1955

Le Sous-Préfet,

PROJET D'ALIMENTATION EN EAU POTABLE

PREMIERE TRANCHE de TRAVAUX

TRAVAUX du N° LOT

CANALISATIONS

COMMUNE de DOMLEGER
PLAN de la DISTRIBUTION

-o-o-o-o-

Echelle : 1/2.000e

VU & APPROUVE
Conformément à la délibération
du 7 octobre 1955
DOMLEGER, le 13 octobre 1955
LE PRESIDENT,

Dressé par les Directeurs
des travaux soussignés,
ARRAS, le 23 Septembre 1955

Le Président
SYNDICAT INTERCOMMUNAL AGENVILLE CRAMONT DOMLEGER

MINISTERE DE LA RECONSTRUCTION
ET DE L'URBANISME

Plan Topographique [illegible]
levé et dressé en 1945 par A. THIEBAUT [illegible]

La Briqueterie

Les Vingt Huit

Le Village

Le Village

Les Quatorze

Les Sept

au Cornet

Les Vingt-Six au Chemin de Cramont

Derrière les Jardins au bout de la Ruelle Garmon

Citerne incendie de 75m³

Réservoir

Refoulement ø 100

Purge

Département de la SOMME

COMMUNE DE DOMLÉGER

Echelle : 1/2.000e

DÉPARTEMENT DE LA SOMME

SYNDICAT DES EAUX DE

DOMLÉGER

ALIMENTATION EN EAU POTABLE

COMMUNE DE LONGVILLERS

PLAN DE LA DISTRIBUTION
RELEVÉ APRES TRAVAUX

ÉCHELLE : 1/1.250

CGEE
68, Rue Gustave Colin
62. ARRAS.

PAGE


Reproduction interdite S. G. D. G. HORDOIR-LILLE 1147

LÉGENDE

- Canalisation de distribution
- Fourreau de protection
- Robinet - vanne
- Robinet de décharge en regard
- Ventouse
- Changement de diamètre
- Poteau d'incendie Ø 100
- Branchement particulier

TROIS BRANCHEMENTS : 64. 65. 66 SONT PLACÉS EN REGARD DANS LES PATURES, A LA SORTIE DE LONGVILLERS VERS MESNIL-DOMQUEUR. VOIR PLAN D'ENSEMBLE.

VERS MESNIL-DOMQUEUR

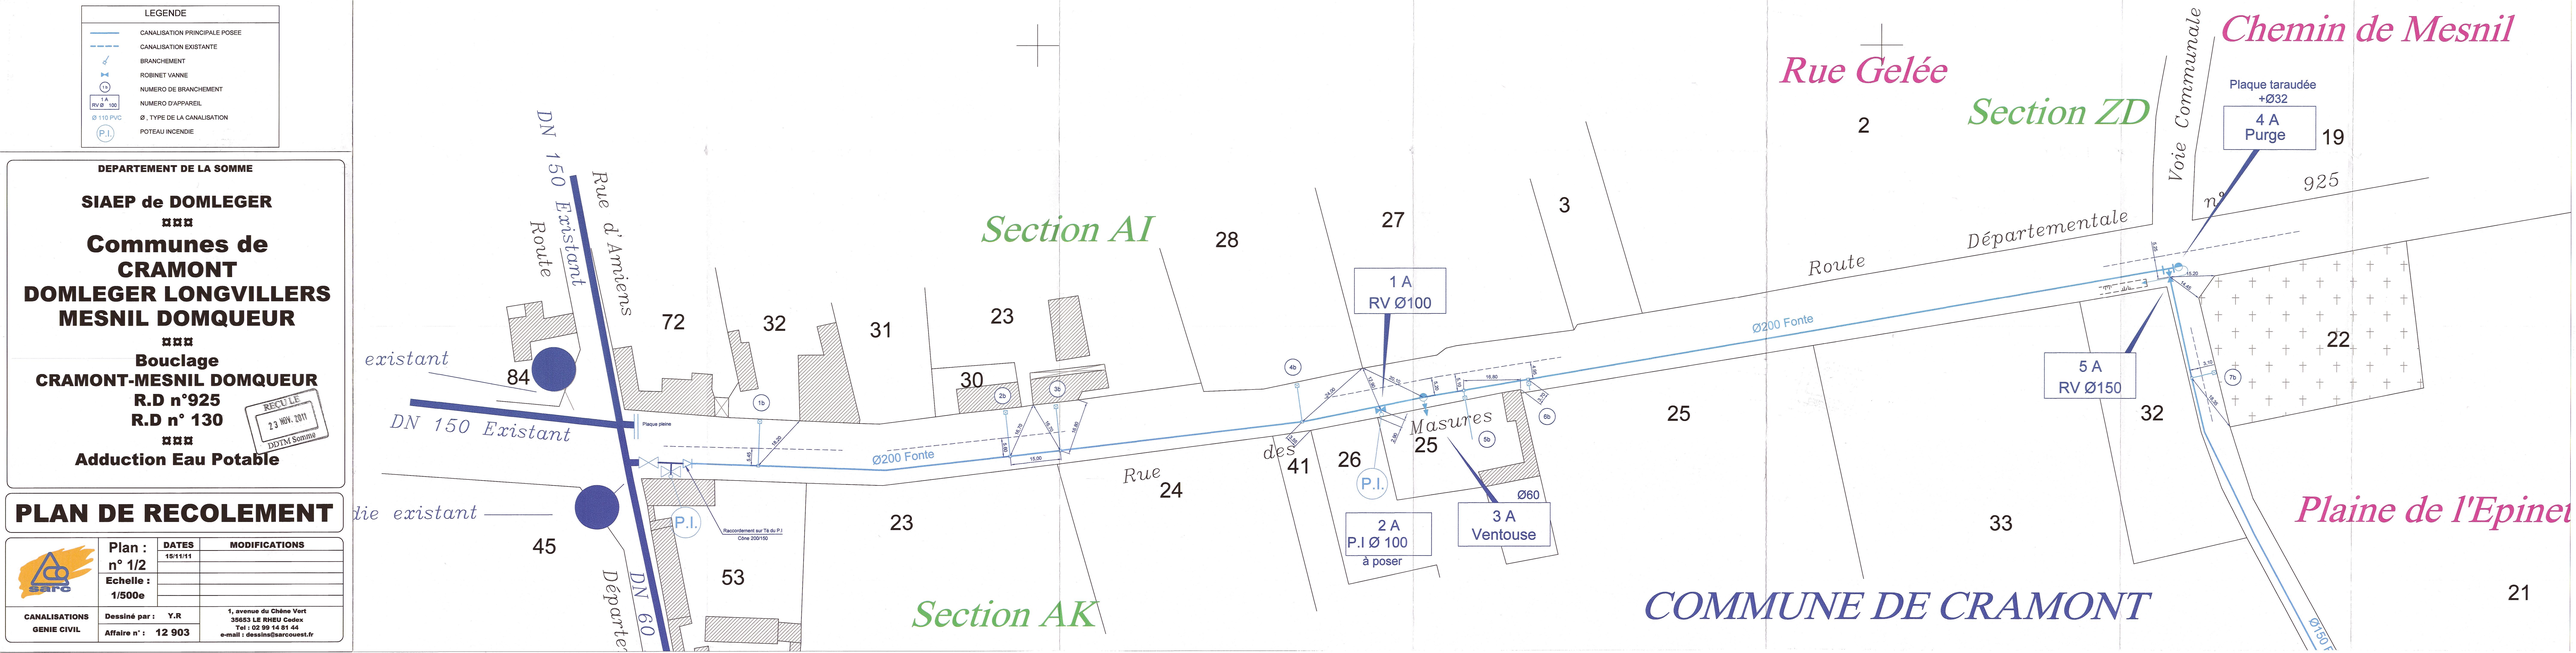
LEGENDE
CANALISATION PRINCIPALE POSEE
CANALISATION EXISTANTE
BRANCHEMENT
ROBINET VANNE
NUMERO DE BRANCHEMENT
NUMERO D'APPAREIL
Ø , TYPE DE LA CANALISATION
POTEAU INCENDIE
DEPARTEMENT DE LA SOMME
SIAEP de DOMLEGER
Communes de
CRAMONT
DOMLEGER LONGVILLERS
MESNIL DOMQUEUR
Bouclage
CRAMONT-MESNIL DOMQUEUR
R.D n°925
R.D n° 130
Adduction Eau Potable
REÇU LE
23 NOV. 2011
DDTM Somme
PLAN DE RECOLEMENT
Plan : n° 1/2
Echelle : 1/500e
DATES
15/11/11
MODIFICATIONS
CANALISATIONS
GENIE CIVIL
Dessiné par : Y.R
Affaire n° : 12 903
1, avenue du Chêne Vert
35653 LE RHEU Cedex
Tel : 02 99 14 81 44
e-mail : dessins@sarcouest.fr
DN 150 Existant
Route
Rue d'Amiens
existant
DN 150 Existant
die existant
DN 60
Départe
Rue Gelée
Section ZD
Section AI
Section AK
Chemin de Mesnil
Voie Communale
Route Départementale
Rue des Masures
Plaque taraudée +Ø32
4 A Purge
1 A RV Ø100
2 A P.I Ø 100 à poser
3 A Ventouse
5 A RV Ø150
Ø200 Fonte
Ø60
Plaque pleine
Raccordement sur Té du P.I Cône 200/150
Plaine de l'Epinet
COMMUNE DE CRAMONT
2
3
19
925
27
28
72
32
31
23
30
84
45
53
41
26
25
24
33
22
21

DEPARTEMENT DE LA SOMME

¤ ¤ ¤

S.I.A.E.P. de DOMLEGER

¤ ¤ ¤

Commune de LONGVILLERS

¤ ¤ ¤

Adduction d'Eau Potable

¤ ¤ ¤

Lieu dit : CD n° 925

PLAN DE RECOLEMENT

n° 2	DATES	MODIFICATIONS
	22/02/10	
ECHELLE 1/500e		
CANALISATIONS GENIE CIVIL		

sarc


1, avenue du Chêne Vert
35653 LE RHEU Cedex
Tel : 02 99 14 81 44

AFAXE 12 9003

Y.R

LEGENDE

- CANALISATION PRINCIPALE POSEE ~~Ø 160 PVC~~
- CANALISATION EXISTANTE
- BRANCHEMENT
- ROBINET VANNE
- NUMERO DE BRANCHEMENT
- NUMERO D'APPAREIL
- Ø 110 PVC — Ø , TYPE DE LA CANALISATION
- POTEAU INCENDIE

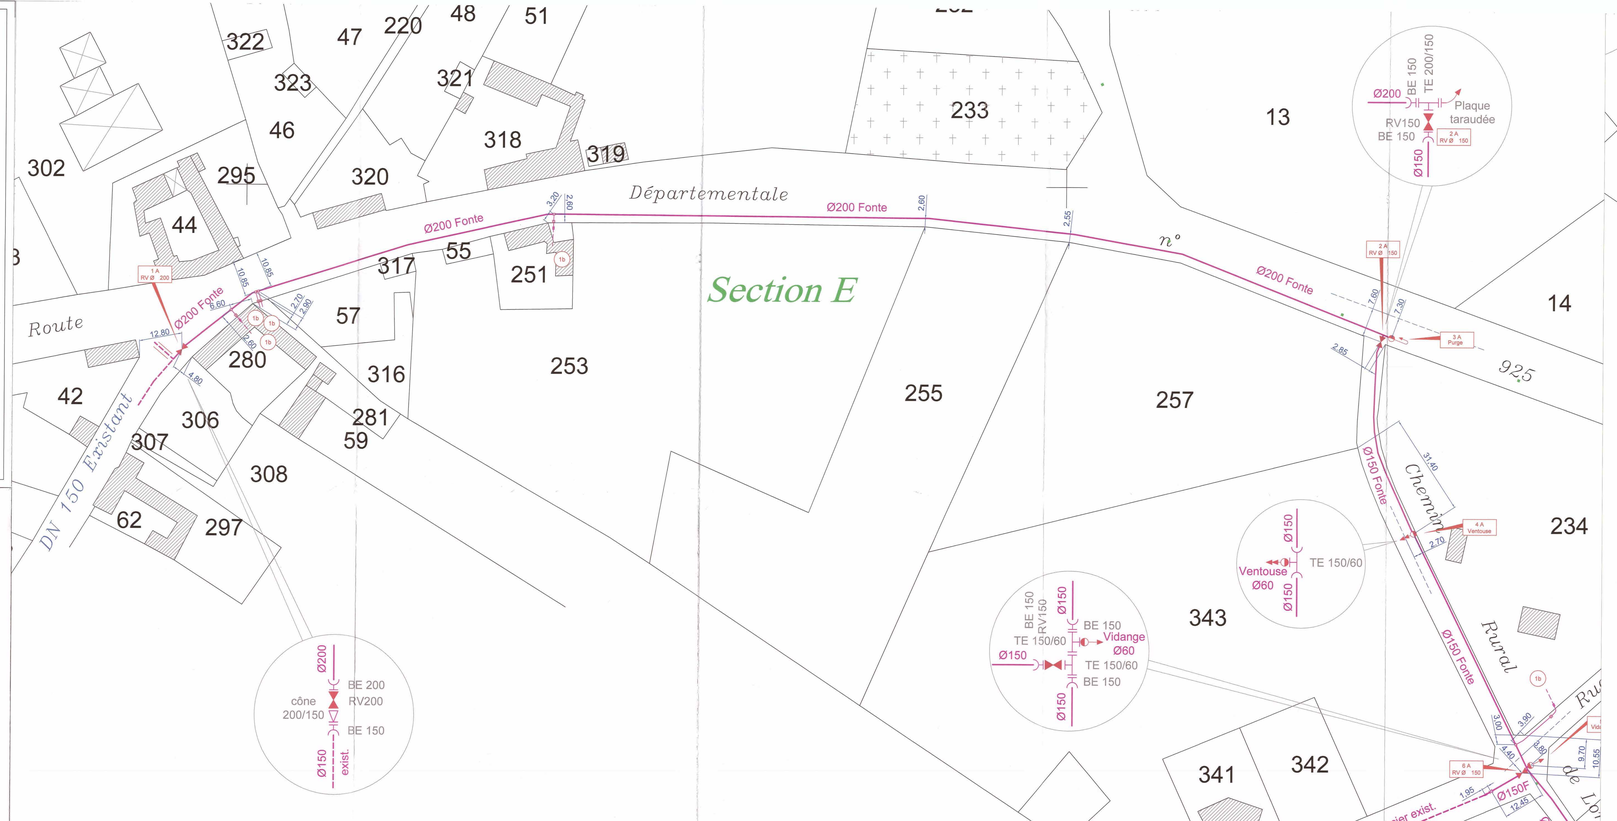

Canalisation Autonome

STRUCTURES RESERVOIR

P.I. de 100 | B.I. de 100 | P.I. de 150 | P.I. de 100 Fonte | B.I. de 100 Fonte | P.I. de 150 Fonte

Prise Access. 80 | B.A. 80 | Pullard d'Hydrant | P.I. Aspiration | Borne de Puisage | Réserve Incendie

Clarke Incendie | Bouche de Lavage | Bouche d'Arrosage | Cône | Purge | Plaque Pleine

Ventouse | Vidange | Vanne Fermée | Robinet Vanne | 1/4 de tour | Stabilisateur de Pression

Compteur | Clapet | Réducteur de Pression | Débimètre | Soupape de Décharge | Anti-Bélier

Pompage | Forage | Réservoir | Station de Traitement | Borne Fontaine | Surpresseur

Raccord | Dialyse | W.C. | Chasse en Egout | Clinique Hôpital | Grande Surface V.P.

LEGENDE



VEOLIA
Région IDF - Nord Ouest
Centre Picardie
Service Clientèle Patrimoniale
Site de Boves

S.I. BERNAVILLE

EPECAMPS




Réseaux d'eau potable

CENTRE LITTORAL
95, Boulevard Chanzy
62200 BOULOGNE-SUR-MER
TEL : 03. 21. 87. 00. 63
FAX : 03. 21. 87. 01. 87

80270-E _ 1 | Modifié le : 06/10/2014 | Edition du : | Echelle : 1 / 2000

Fieffes-Montrelet et Bonneville

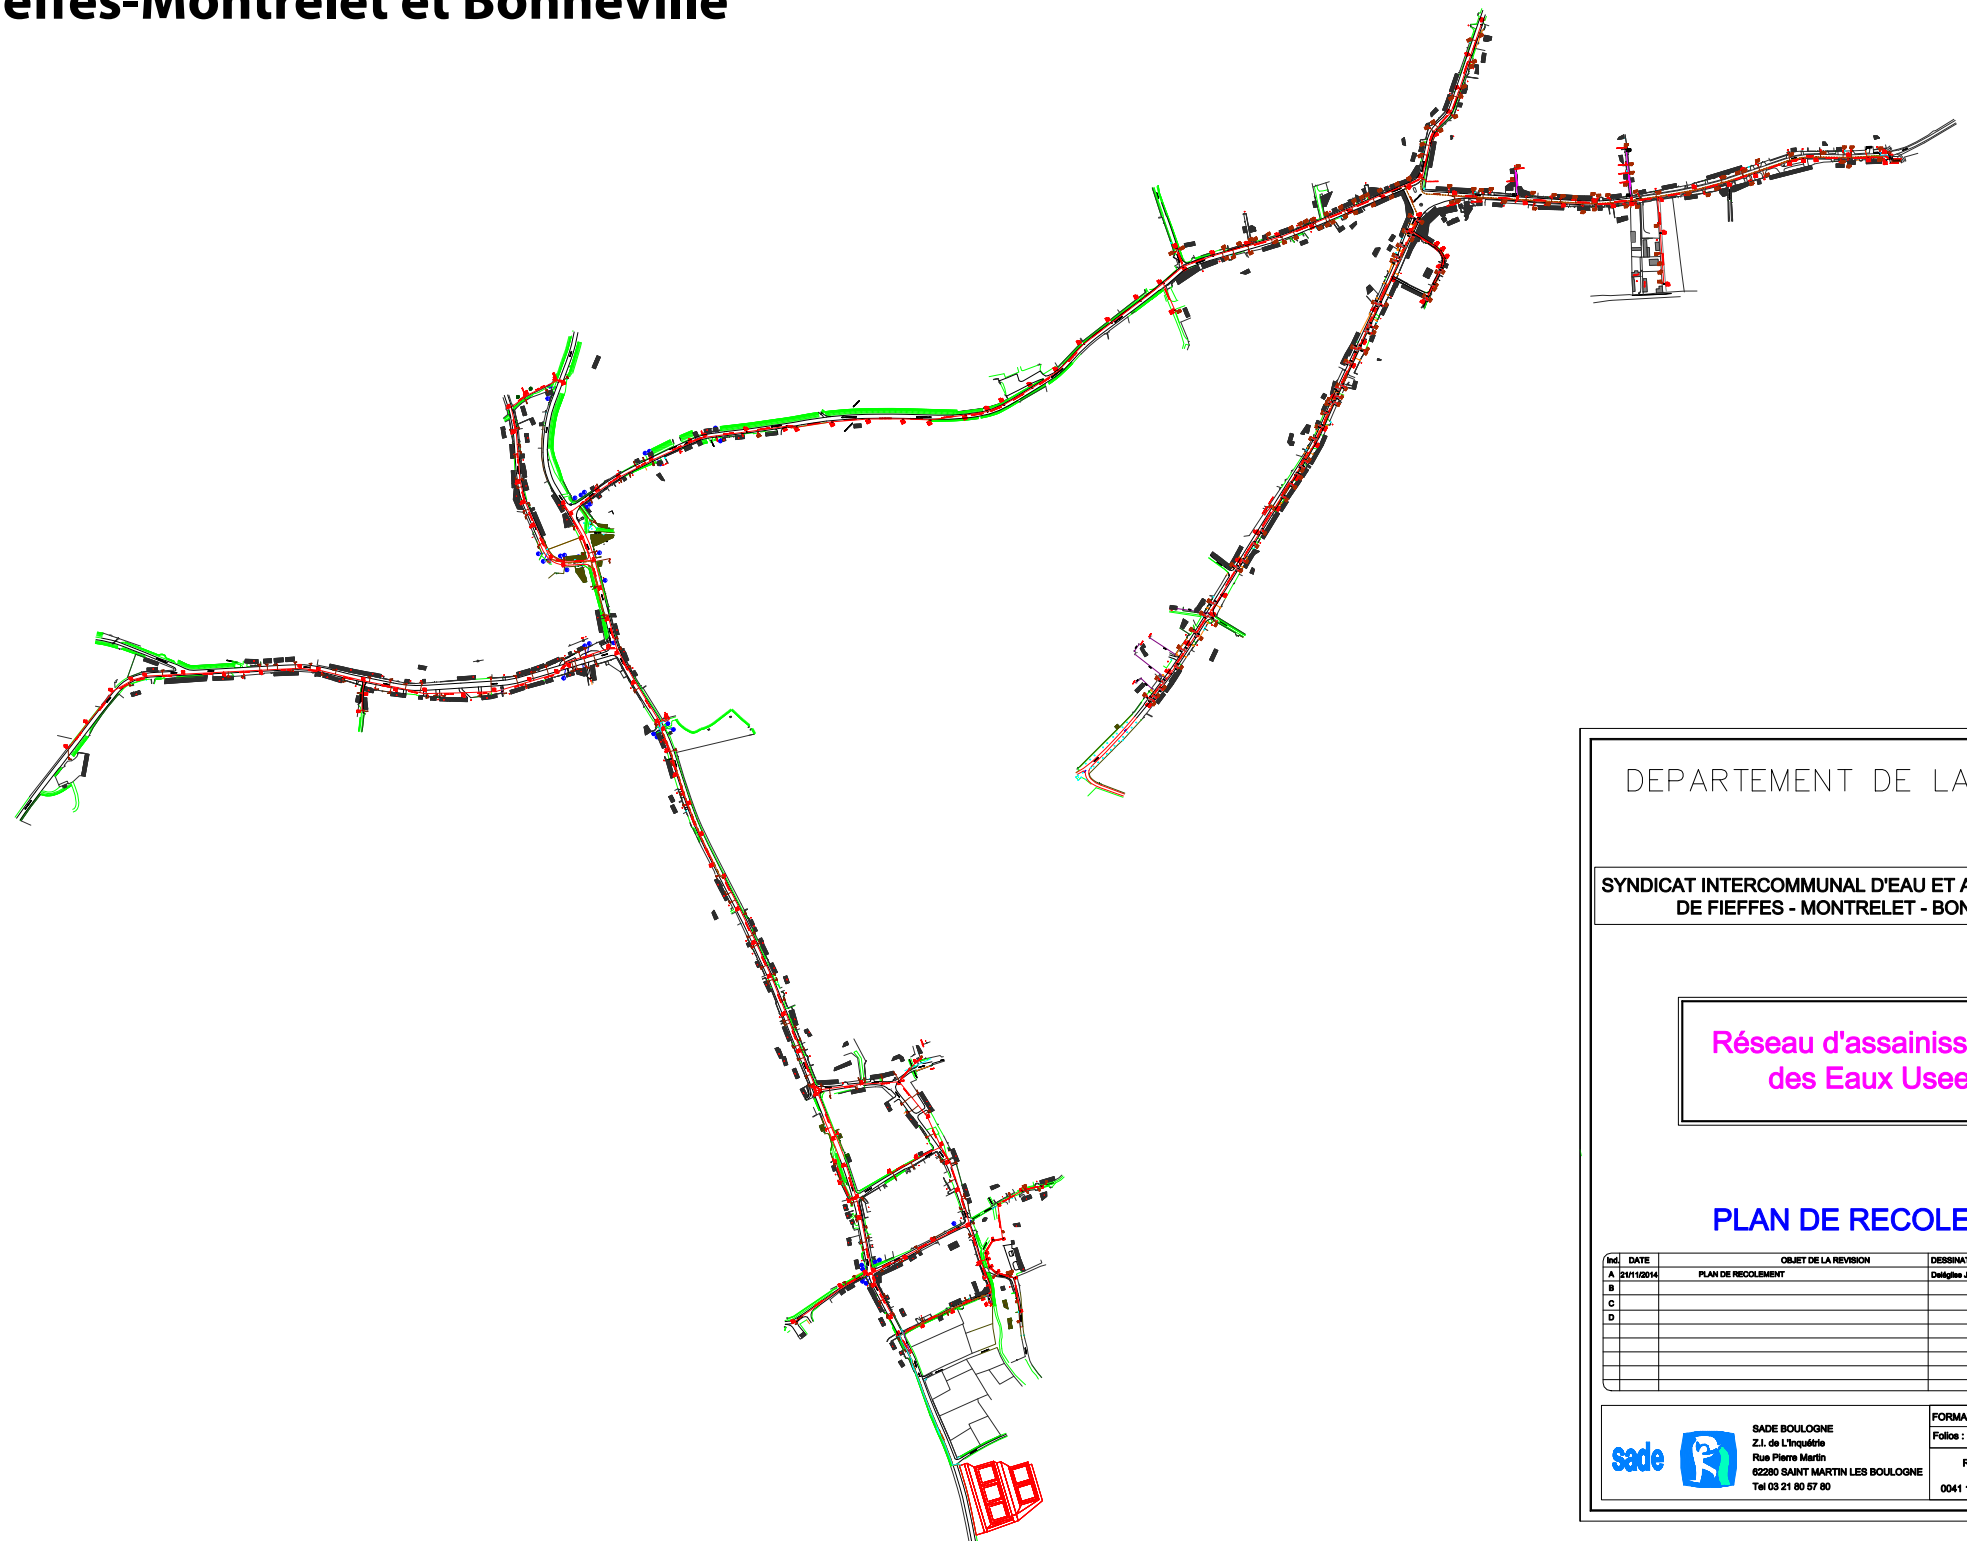

DEPARTEMENT DE LA SOMME

SYNDICAT INTERCOMMUNAL D'EAU ET ASSAINISSEMENT
DE FIEFFES - MONTRELET - BONNEVILLE

Réseau d'assainissement
des Eaux Usees

PLAN DE RECOLEMENT

Ind.	DATE	OBJET DE LA REVISION	DESSINATEUR	VERIFICATEUR	INGENIEUR
A	21/11/2014	PLAN DE RECOLEMENT	Delâglise J.	Jansens F	Delepierre H.
B					
C					
D					

sade

SADE BOULOGNE
Z.I. de L'Inquétrie
Rue Pierre Martin
62280 SAINT MARTIN LES BOULOGNE
Tel 03 21 80 57 80

FORMAT: HF	Ech: 1/2500
Folios : 1/1	Date : 21/11/2014
Référence : 0041 10C 025 50	A

FIENVILLERS

RÉSEAU D'EAU

1/1250

DÉPARTEMENT DE LA SOMME

1

SYNDICAT INTERCOMMUNAL
D'ALIMENTATION EN EAU POTABLE
DE LA MOYENNE VALLEE DE L'AUTHIE

COMMUNE DE

FROHEN-LE-GRAND

PLAN DE LA DISTRIBUTION

RELEVÉ APRÈS TRAVAUX

Service Départemental d'Entretien et d'Exploitation des Réseaux d'Eau	PHASE	DATE	PARAPHE
	Etablissement	29-1-76	C.V
	Rectification		
	Rectification		
ECHELLE : 1/1.250	NATURE DES MODIFICATIONS		
N° DU DOSSIER CLASSEMENT A.E 2 7.575			
N° DU PLAN : 5			

Pour le Maire
et Frères

R.N 338 DE SAINT-QUENTIN AU CROTOY PAR DOULLENS

C.R n°2 dit Chemin de Frohen

C.D n°128 de Berneuille à Frévent (P.d.C)

V.C n°201 dite du Dessus du Chateau

V.C n°172 de Frohen-le-Grand à la Croisette (P.d.C)

Rue d'Auxi-le-Château

Rue du Moulin

Rue Dupont

Rue du Haut

Sentier de la Hayelle

Rue des Prieux

Rue des Prés

Rue du Marais

Rue du Bégicourt

Le Canal

Vers Mézerolles

Marais

(Ruisseau)

L'Authie

(Rivière)

CITERNE D'INCENDIE

MAIRIE ECOLE

ACIER Ø 150 CALORIFUGÉ

COMMUNE DE FROHEN-LE-PETIT

VOIR PLAN N°4

3 (DE FROHEN-LE-PETIT)

F-St-2Gs-150-1975

F-St-2Gs-100-1975

F-St-2Gs-80-1975

F-St-2Gs-60-1975

F-St-2Gs-50-1975

F-St-2Gs-40-1975

F-St-2Gs-60-WTA

F-St-2Gs-60-1975 (TF Hbt)

F-St-2Gs-50-1975 (TF Hbt)

F-St-2Gs-40-1975 (TF Hbt)

F-St-2Gs-60-1975 (TF Hbt)

LÉGENDE

F-St-2Gs-150-1975 — CONDUITE EN FONTE DE 150 m/m POSÉE EN 1975.

FOURREAU DE PROTECTION.

ROBINET-VANNE DE FERMETURE.

ROBINET DE PURGE D'AIR.

ROBINET DE VIDANGE : EN REGARD ; A L'AIR LIBRE.

POTEAU D'INCENDIE DE 100 m/m.

BRANCHEMENT PARTICULIER : AVEC REGARD ; SANS REGARD.

DÉPARTEMENT DE LA SOMME

SYNDICAT INTERCOMMUNAL D'ALIMENTATION EN EAU POTABLE DE LA MOYENNE VALLEE DE L'AUTHIE

COMMUNE DE

FROHEN-LE-PETIT

PLAN DE LA DISTRIBUTION

RELEVÉ APRÈS TRAVAUX

Service Départemental d'Entretien et d'Exploitation des Réseaux d'Eau	Phase	Date	Paraphe
	Établissement	29-1-76	C.V
	Rectification		
	Rectification		
ECHELLES 1/1000 1/1250	NATURE DES MODIFICATIONS		
N° DU DOSSIER : N° DU PLAN : 4	CLASSEMENT : A.E 2 7_574		

COMMUNE DE BEALCOURT

VERS BEALCOURT

A

VOIR PLAN N°6

(Pâture) 14

C.D N°29

Rue de Beaucourt

C.R N°4 dit d'Autheux

13

4

Rue de Beaucourt

STABILISATEUR DE PRESSION Ø150

3a

12 (Pâture)

11

Rue de Beaucourt

Rue du Moulin

7

8

2

6

10

Rue de Beaucourt

5

3

1

Chemin

F-St-2Gs-150-1975

(C.D N°128)

VERS FROHEN LE-GRAND

ACIER Ø150 CALORIFUGE

3

9

VOIR PLAN N°5

COMMUNE DE FROHEN-LE-GRAND

L'Authie (Rivière)

E

de Mézerolles

1 (Pâture)

D

COMMUNE DE MEZEROLLES

LEGENDE

- F-St-2Gs-150-1975 — CONDUITE EN FONTE DE 150 m/m POSÉE EN 1975.
- FOURREAU DE PROTECTION.
- ROBINET-VANNE DE FERMETURE.
- ROBINET DE VIDANGE À L'AIR LIBRE.
- ROBINET DE PURGE D'AIR.
- POTEAU D'INCENDIE DE 100 m/m.
- BRANCHEMENT PARTICULIER : EN REGARD ; SANS REGARD.

Echelle : 1/1.000

N

Echelle : 1/1.250

COMMUNE DE FROHEN-LE-GRAND

L'Authie (Rivière)

SECTION A1 Les Près de Mailly

D

Chemin rural dit SECTION C Les Marclais

C

COMMUNE DE

F-St-2Gs-150-1975

d'Aust-le-château

Coullens

SECTION C La Haie Jean

SECTION C La Redoute

Voie Communale n°2 dite Chemin du Cimetière

SECTION C Derrière la Rivière

L'Authie

COMMUNE DE MEZEROLLES

SECTION C La Fosse Féron

VOIR PLAN N°3

6 (DE MEZEROLLES)

Réducteur de Pression

Station de pompage

Château d'eau

- LE VILLAGE -

- LES CHAUDIERES -

- ECHELLE: 1/2500 -

- GRIMONT -

- ECHELLE: 1/1250 -

20 SEP. 1966

L'Ingénieur
des Travaux Ruraux,

G. GALLOT

- Légende -

- repère numérique des Vannes
- repère numérique des P.I
- repère numérique des Purges
- repère numérique des Décharges
- branchement dans un regard
- branchement dans un immeuble

S.A.R.L CHERRUY et FILS - AMIENS -

COMMUNE d'HEUZECOURT

alimentation en eau potable de la commune de

- HEUZECOURT -

1/1250

28.6.66

= HIERMONT

Echelle 1/1250

captage
château d'eau

Chemin de Boutreville

Place

d.= 100 m/m

d.= 80 m/m

d.= 60 m/m

Rue Verte

Rue d'Abbeville

Rue Blanchart

Mare

Rue du Moulin

Rue de Manatte

Vidange

Rue Poterie

Rue d'Auxi le Château

Petite Rue

Rue de l'Arquet


Rue de Cannu

Nord

1 2 3 4 5 6 7 8 9 10 11 12 13 14 15

Légende

- Captage et Réservoir
- d.= 100 m/m — Conduite diam. 100 m/m
- Robinets vannes
- 1 6 15 — Points de nivellement
- Bornes à incendie

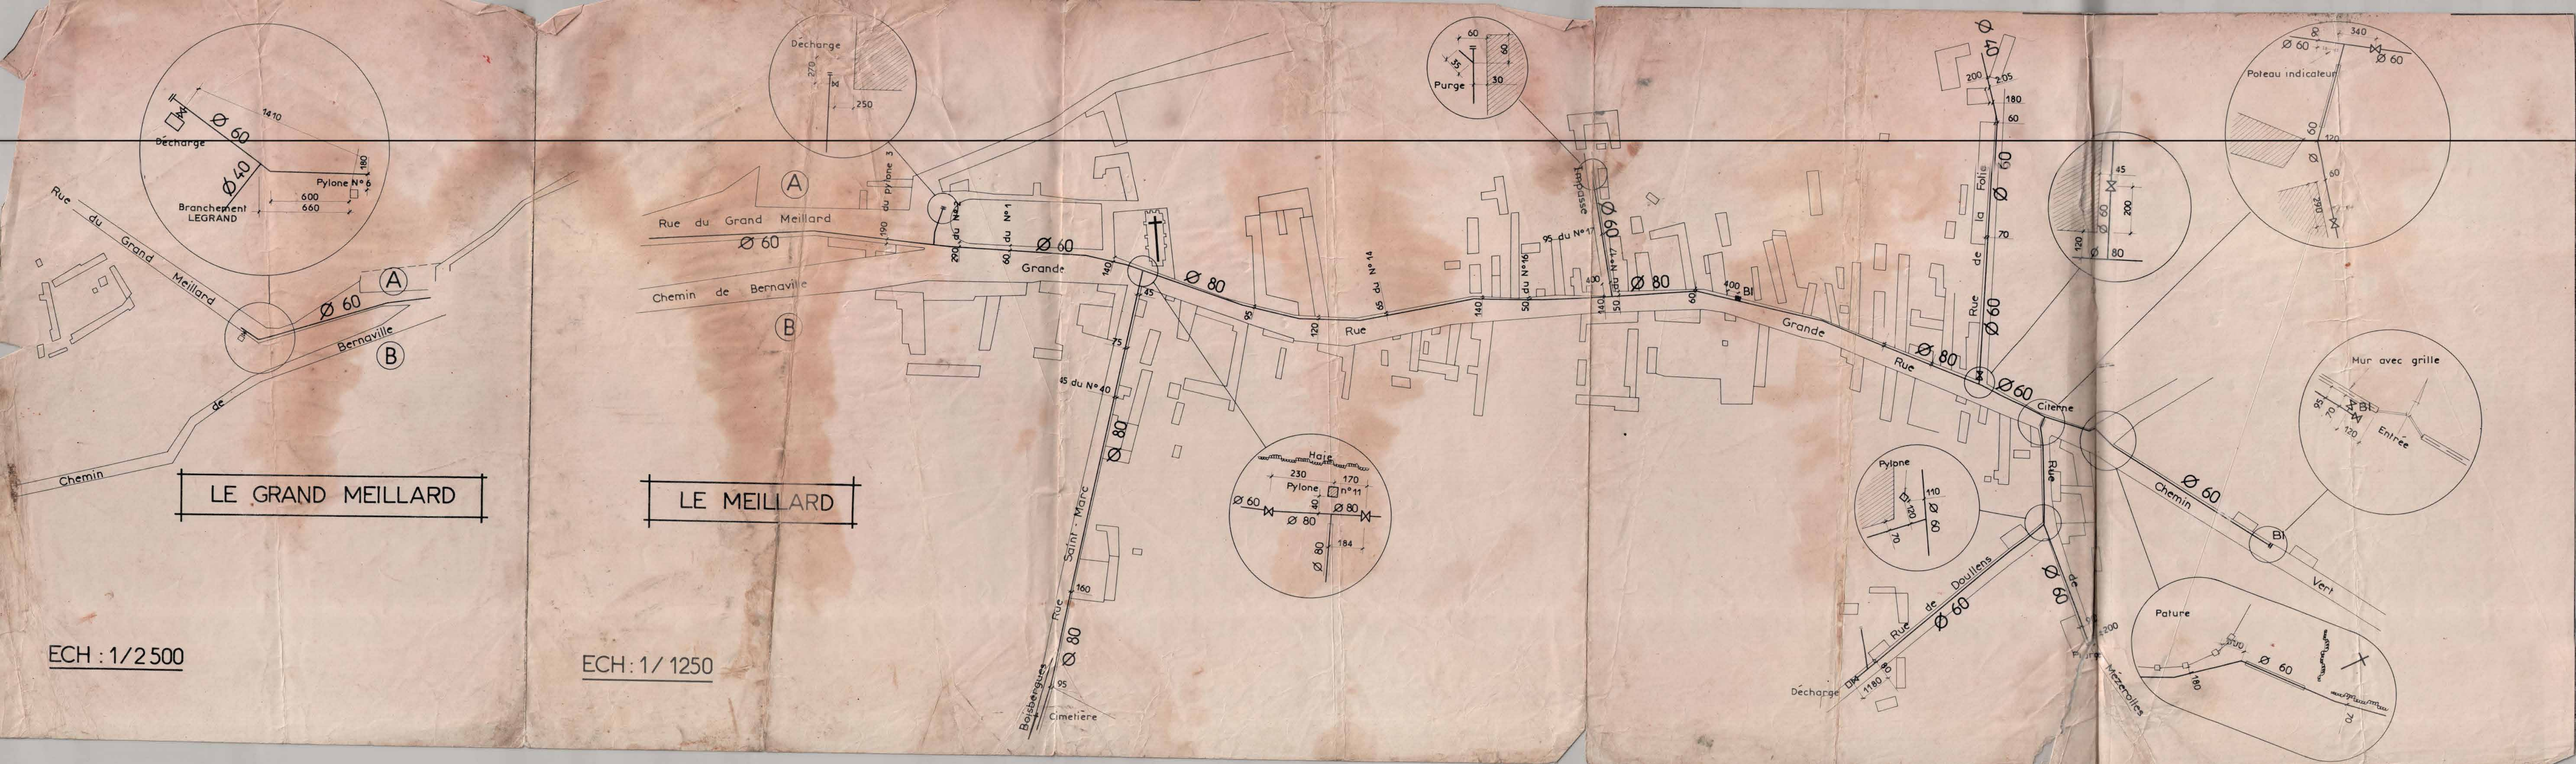
LE GRAND MEILLARD
ECH : 1/2 500
Décharge
Ø 60
1410
Ø 40
Pylone N° 6
180
600
660
Branchement LEGRAND
Rue du Grand Meillard
Ø 60
A
B
Bernaville
de
Chemin
LE MEILLARD
ECH : 1/ 1250
Décharge
279
M
250
du pylone 3
190
Rue du Grand Meillard
Ø 60
Chemin de Bernaville
A
B
295
du N°2
60
du N° 1
Ø 60
Grande
140
45
Ø 80
80
120
Rue
65
du N° 14
95 du N° 17
50 du N° 16
140
50
Tabl. N° 17
Ø 80
60
100
Bl
Grande
Rue
Ø 80
Ø 60
Citerne
Purge
60
55
80
30
Haie
230
170
Pylone
n°11
Ø 60
Ø 80
40
Ø 80
184
Ø 80
45 du N° 40
75
Ø 80
Saint - Marc
Rue
160
Ø 80
95
Cimetière
Boisbergues
Pylone
Bl
110
Ø 60
120
70
Rue de Doullens
Ø 60
Décharge
DN
1180
Ø 60
Rue de la Folie
Ø 60
200
205
180
60
70
45
60
200
120
Ø 80
Poteau indicateur
340
Ø 60
Ø 60
60
120
Ø 60
200
Mur avec grille
95
70
120
Bl
Entrée
Ø 60
Chemin
Bl
Vert
Pature
Ø 60
180
Mézerolles
Rue

DEPARTEMENT DE LA SOMME

COMMUNE DE MAIZICOURT

- ALIMENTATION EN EAU POTABLE -

PLAN DU RESEAU

ECHELLE DE 1/1250ème

(Rectifié aprés exécution)

MINISTERE DE L'AGRICULTURE SERVICE DU GENIE RURAL	Date: 3 Mai 1961 Rectifié le:
Collectivité: Commune de Maizicourt Nature du projet: A.E.2	N° 846 Plan n° 2



DÉPARTEMENT DE LA SOMME

SYNDICAT INTERCOMMUNAL D'ALIMENTATION EN EAU POTABLE DE LA MOYENNE VALLEE DE L'AUTHIE

COMMUNE DE

MEZEROLLES

PLAN DE LA DISTRIBUTION

RELEVÉ APRÈS TRAVAUX

Service Départemental d'Entretien et d'Exploitation des Réseaux d'Eau		ENSE	DATE
		Etablissement	22-1-76
		Rectification	
		Rectification	
ECHELLES	1/1.000 1/1.250	NATURE DES MODIFICATIONS	
N° DU DOSSIER	CLASSEMENT AE 2		
N° DU PLAN 3			

VOIR PLAN N°4

Echelle : 1/1.000

Echelle : 1/1.250

SECTION B

COMMUNE VOIR PLAN N°2 D'OUTREBOIS


COMMUNE DE BARLY

N

LÉGENDE

- CONDUITE EN FONTE DE 150 m/m POSÉE EN 1975
- FOURREAU DE PROTECTION
- ROBINET-VANNE DE FERMETURE
- ROBINET DE VIDANGE EN REGARD ; A L'AIR LIBRE
- ROBINET DE PURGE D'AIR
- POTEAU D'INCENDIE DE 100 m/m
- BRANCHEMENT PARTICULIER : EN REGARD ; SANS REGARD

Montigny-les-Jongleurs

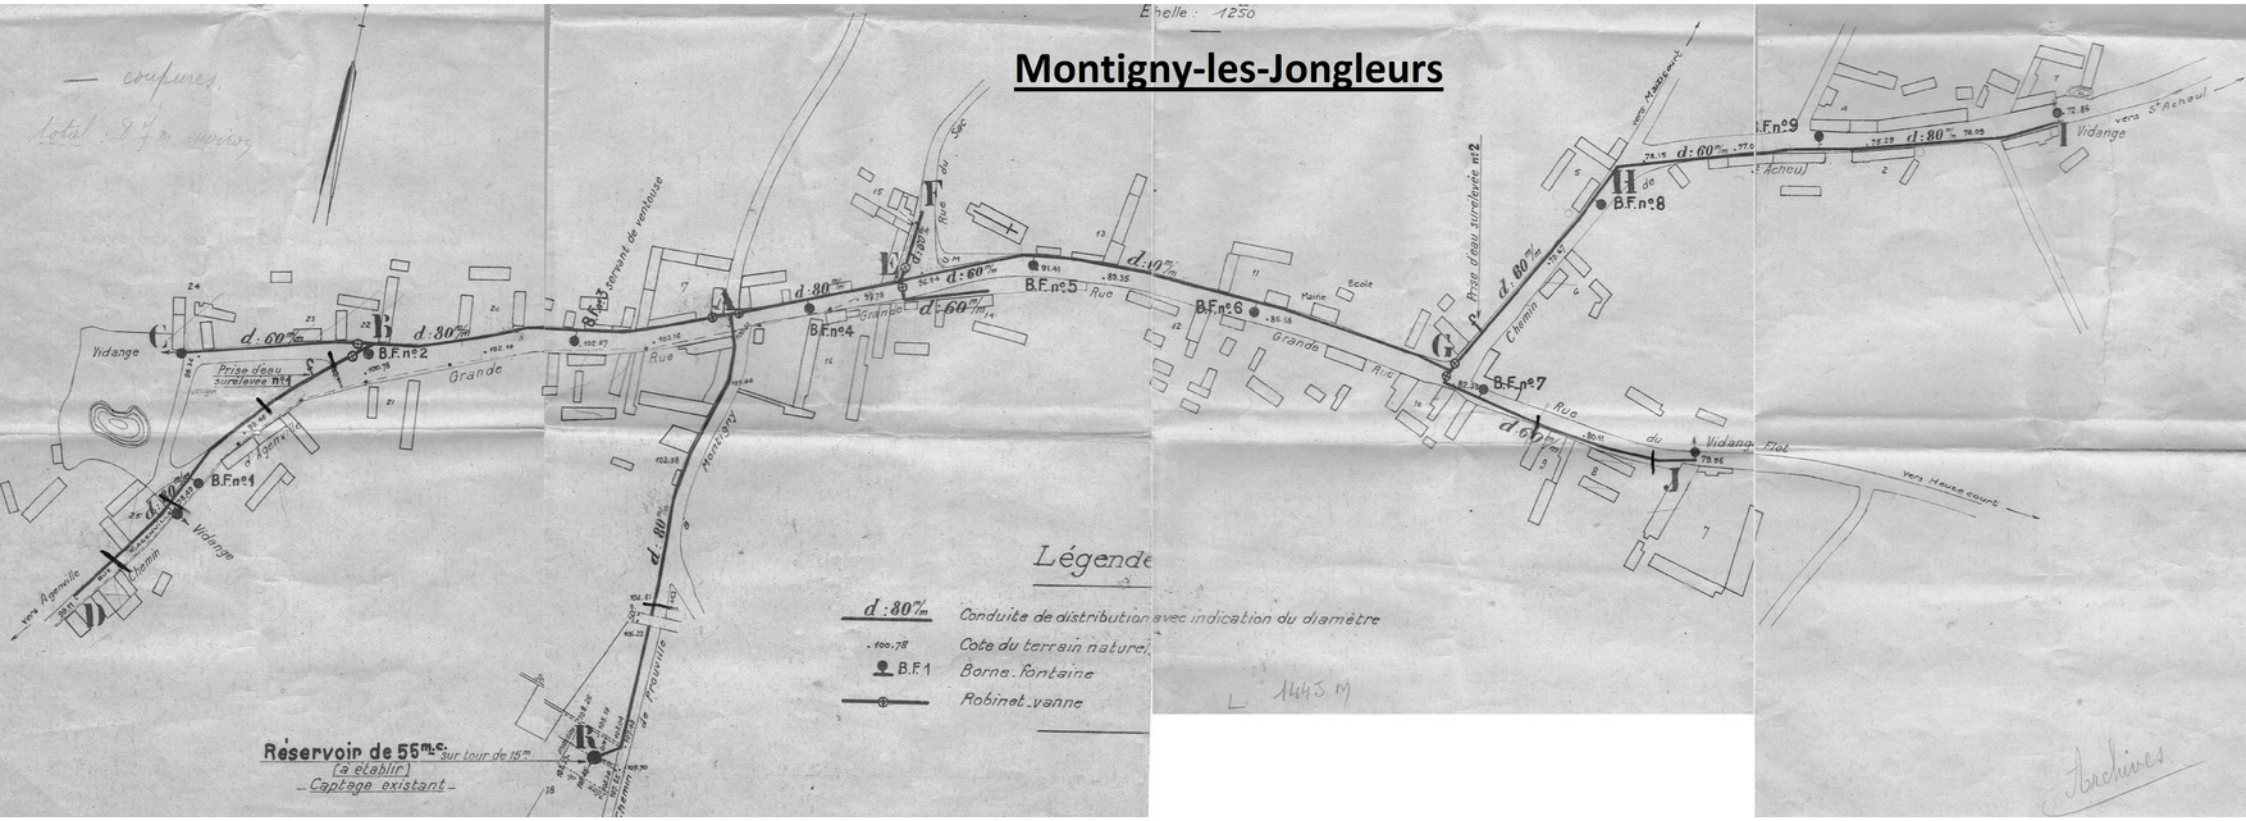



Canalisation Autonome

STRUCTURES RESERVOIR

P.I. de 100 · B.I. de 100 · P.I. de 150 · P.I. de 100 Fonte · B.I. de 100 Fonte · P.I. de 150 Fonte
Prise Access. BO · B.A. BO · P.I. Limite · P.I. Aspiration · Borne de Puisage · Réserve Incendie
Clapet Incendie · Bouche de Lavage · Bouche d'Arrosage · Cône · Purge · Plaque Plaine
Ventouse · Vidange · Vanne Fermée · Robinet Vanne · 1/4 de tour · Stabilisateur de Pression
Compteur · Clapet · Réducteur de Pression · Débimètre · Soupape de Décharge · Anti-Bélier
Pompage · Forage · Réservoir · Station de Traitement · Borne Fontaine · Surpresseur
Raccord · Dialyse · W.C. · Chasse en Egout · Clinique Hôpital · Grande Surface V.P.

LEGENDE

N · NO · NE · O · E · SO · SE · S

VEOLIA
Nord Ouest
Direction Technique Régionale
Service Gestion Patrimoniale
Site d'Arras

S.I. BERNAVILLE

PROUVILLE

1

Réseaux d'eau potable

CENTRE LITTORAL
86, Boulevard Chanzy
62200 BOULOGNE-SUR-MER
TEL : 03. 21. 87. 86. 83
FAX : 03. 21. 87. 01. 87

80642-E _ 1 | Modifié le : 06/10/2014 | Edition du : 27/10/2014 | Echelle : 1 / 2000

CONDUITE DE DISTRIBUTION

FOURREAU DE PROTECTION

ROBINET-VANNE

ROBINET DE PURGE D'AIR

ROBINET DE DÉCHARGE : En regard, à l'air libre.

POTEAU D'INCENDIE DE 80 m/m

BRANCHEMENT PARTICULIER : En cave, en regard.

DÉPARTEMENT DE LA SOMME

CHODUET

COMMUNE DE

SAINT-ACHEUL

ALIMENTATION EN EAU POTABLE

PLAN DE LA DISTRIBUTION

-RELEVÉ APRÈS TRAVAUX-

SERVICE DÉPARTEMENTAL D'ENTRETIEN ET D'EXPLOITATION DES RÉSEAUX D'EAU — 25-2-71 C.V.

ÉCHELLES : 1/1000 — 1/1250

DU DOSSIER — CLASSEMENT : A.E.2

Échelle 1/1000

Échelle : 1/1250

SECTION A 1

SECTION A 3

"Au Chemin d'Heuzecourt"

"Les Riers"

"Les Argillelles"

"Les Maillières"

"La Vallée Duplouy"

"Chemin d'Heuzecourt"

COMMUNE DE SAINT-ACHEUL

COMMUNE D'HEUZECOURT

HEUZECOURT

POINT DE RACCORDEMENT

(Pâture)

Borne

P.T.T.

E.D.F.