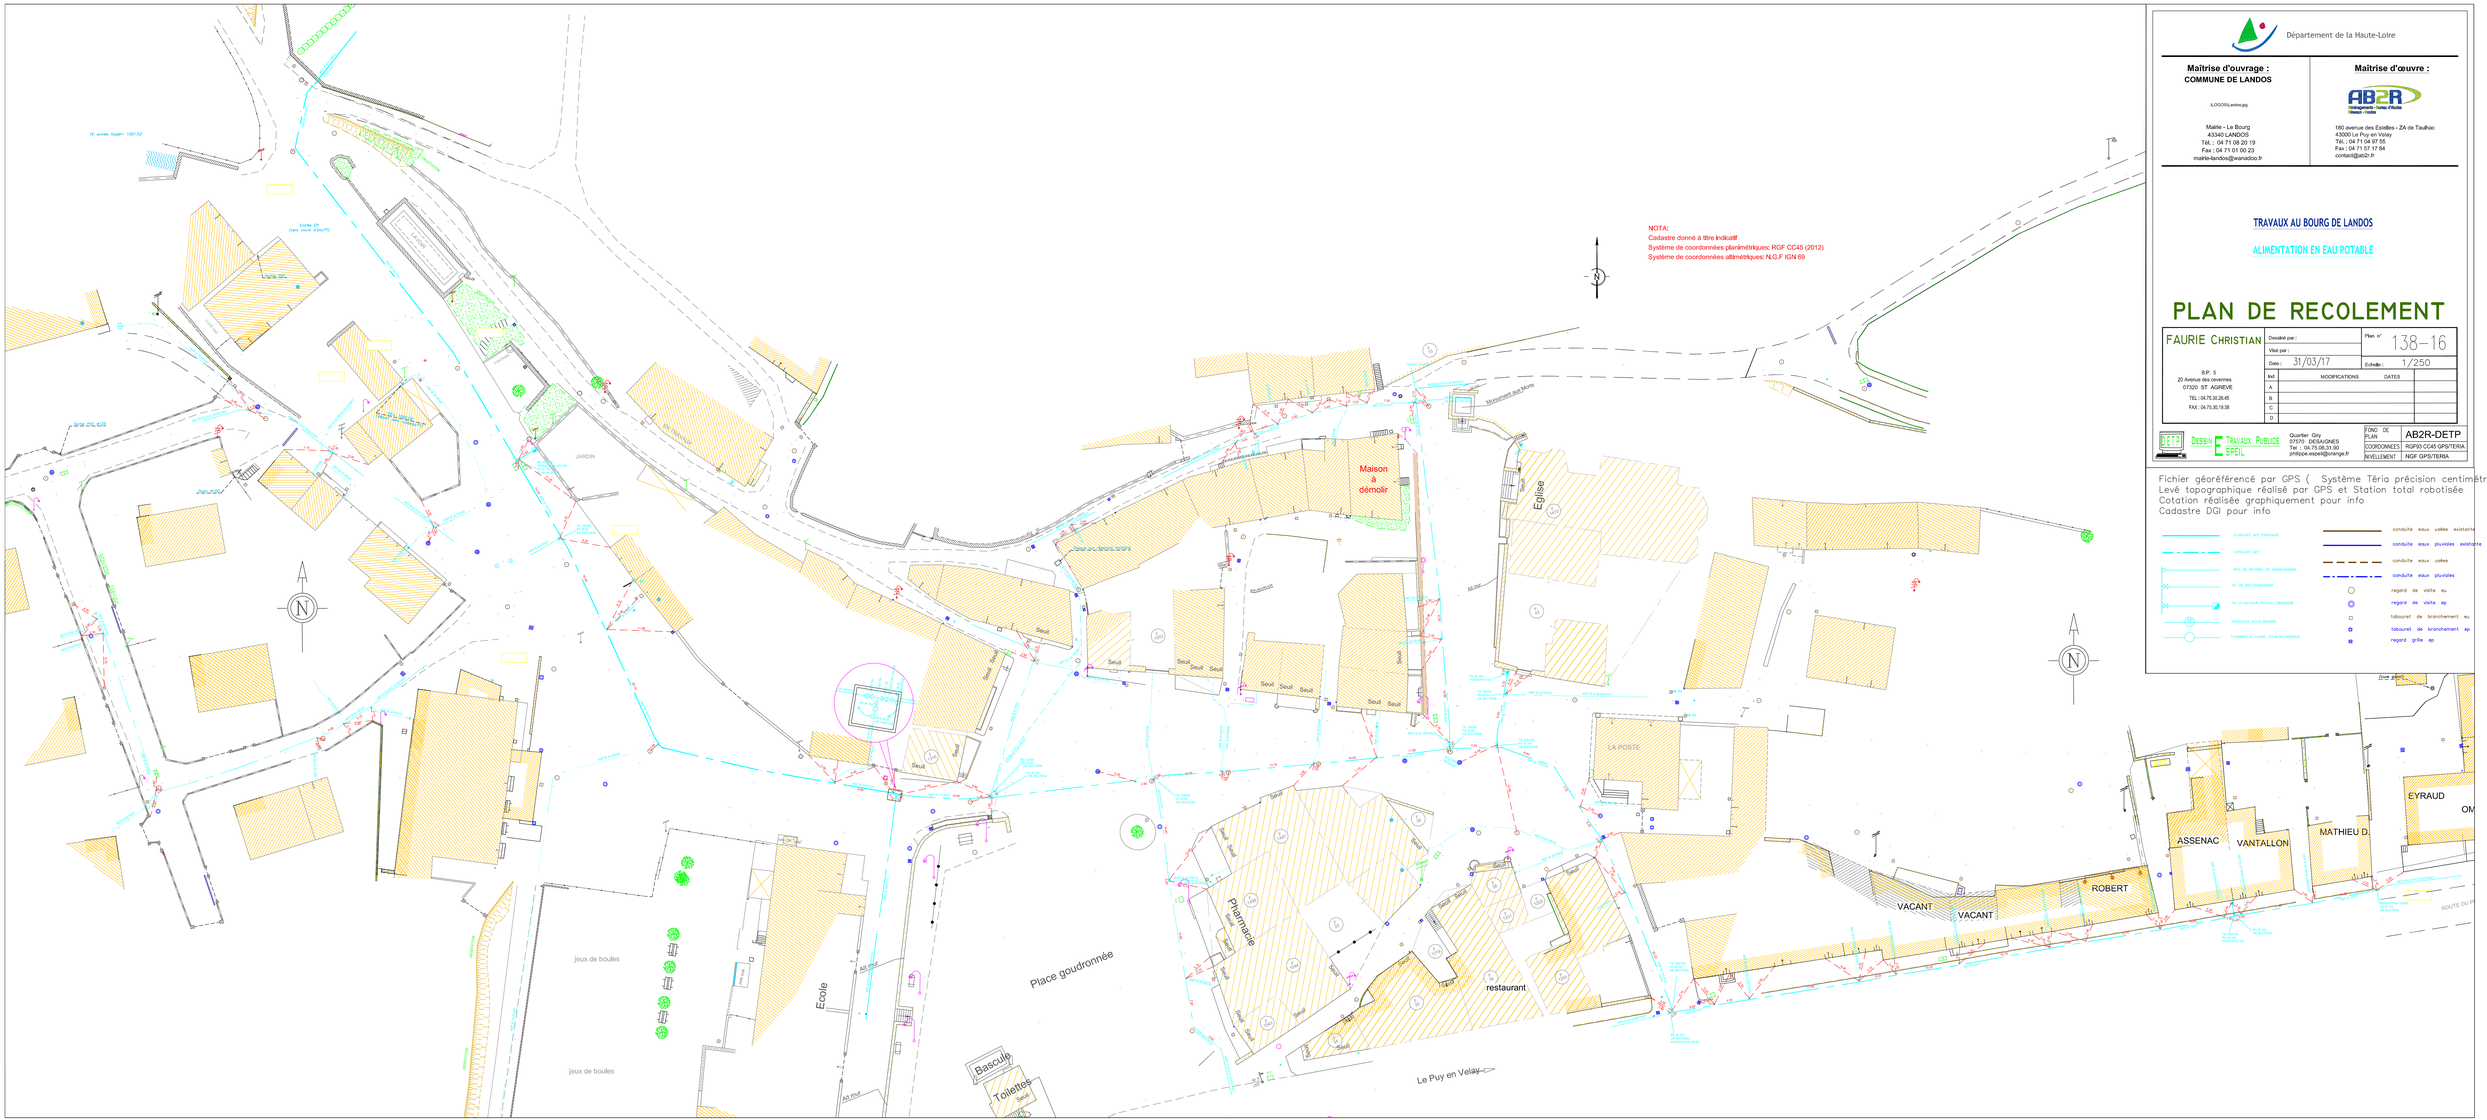


Département de la Haute-Loire

Maîtrise d'ouvrage :
COMMUNE DE LANDOS

LOGOSLandos.jpg

Mairie - Le Bourg
43340 LANDOS
Tél. : 04 71 08 20 19
Fax : 04 71 01 00 23
mairie-landos@wanadoo.fr

Maîtrise d'œuvre :

AB2R
Tél. : 04 71 04 97 55
Fax : 04 71 57 17 54
contact@ab2r.fr

180 avenue des Estelles - ZA de Taulhac
43000 Le Puy en Velay

TRAVAUX AU BOURG DE LANDOS

ALIMENTATION EN EAU POTABLE

PLAN DE RECOLEMENT

FAURIE CHRISTIAN
B.P. 5
20 Avenue des cévennes
07320 ST AGREVE
TEL.:04.75.30.28.45
FAX.:04.75.30.19.38

Dessiné par :
Visé par :
Date : 31/03/17

Plan n° 138-16
Echelle : 1/250

Ind	MODIFICATIONS	DATES
A		
B		
C		
D		

DETP Dessin Etudes Travaux Publics
Quartier Giry
07570 DESAIGNES
Tel : 04.75.06.31.90
philippe.esprit@orange.fr

FOND DE PLAN	AB2R-DETP
COORDONNEES	RGF93 CC45 GPS/TERIA
NIVELLEMENT	NGF GPS/TERIA

Fichier géoréférencé par GPS (Système Téria précision centimétrique)
Levé topographique réalisé par GPS et Station total robotisée
Cotation réalisée graphiquement pour info
Cadastre DGI pour info

- CONDUITE REF EXISTANTE
- CONDUITE REF
- RPC DE REPRISE DE BRANCHEMENT
- RV DE RACCORDEMENT
- RV D' AU DE VIDANGE
- VENTOUSE SOUS REGARD
- CHAMBRE DE VANNE / ETANCHE PRESSION
- conduite eaux usées existante
- conduite eaux pluviales existante
- conduite eaux usées
- conduite eaux pluviales
- regard de visite eu
- regard de visite ep
- tabouret de branchement eu
- tabouret de branchement ep
- regard grille ep