




Projet arrêté le : 26/09/2023

APPROBATION : 24/09/2024



Plan Local d'Urbanisme

9 Plan d'assainissement

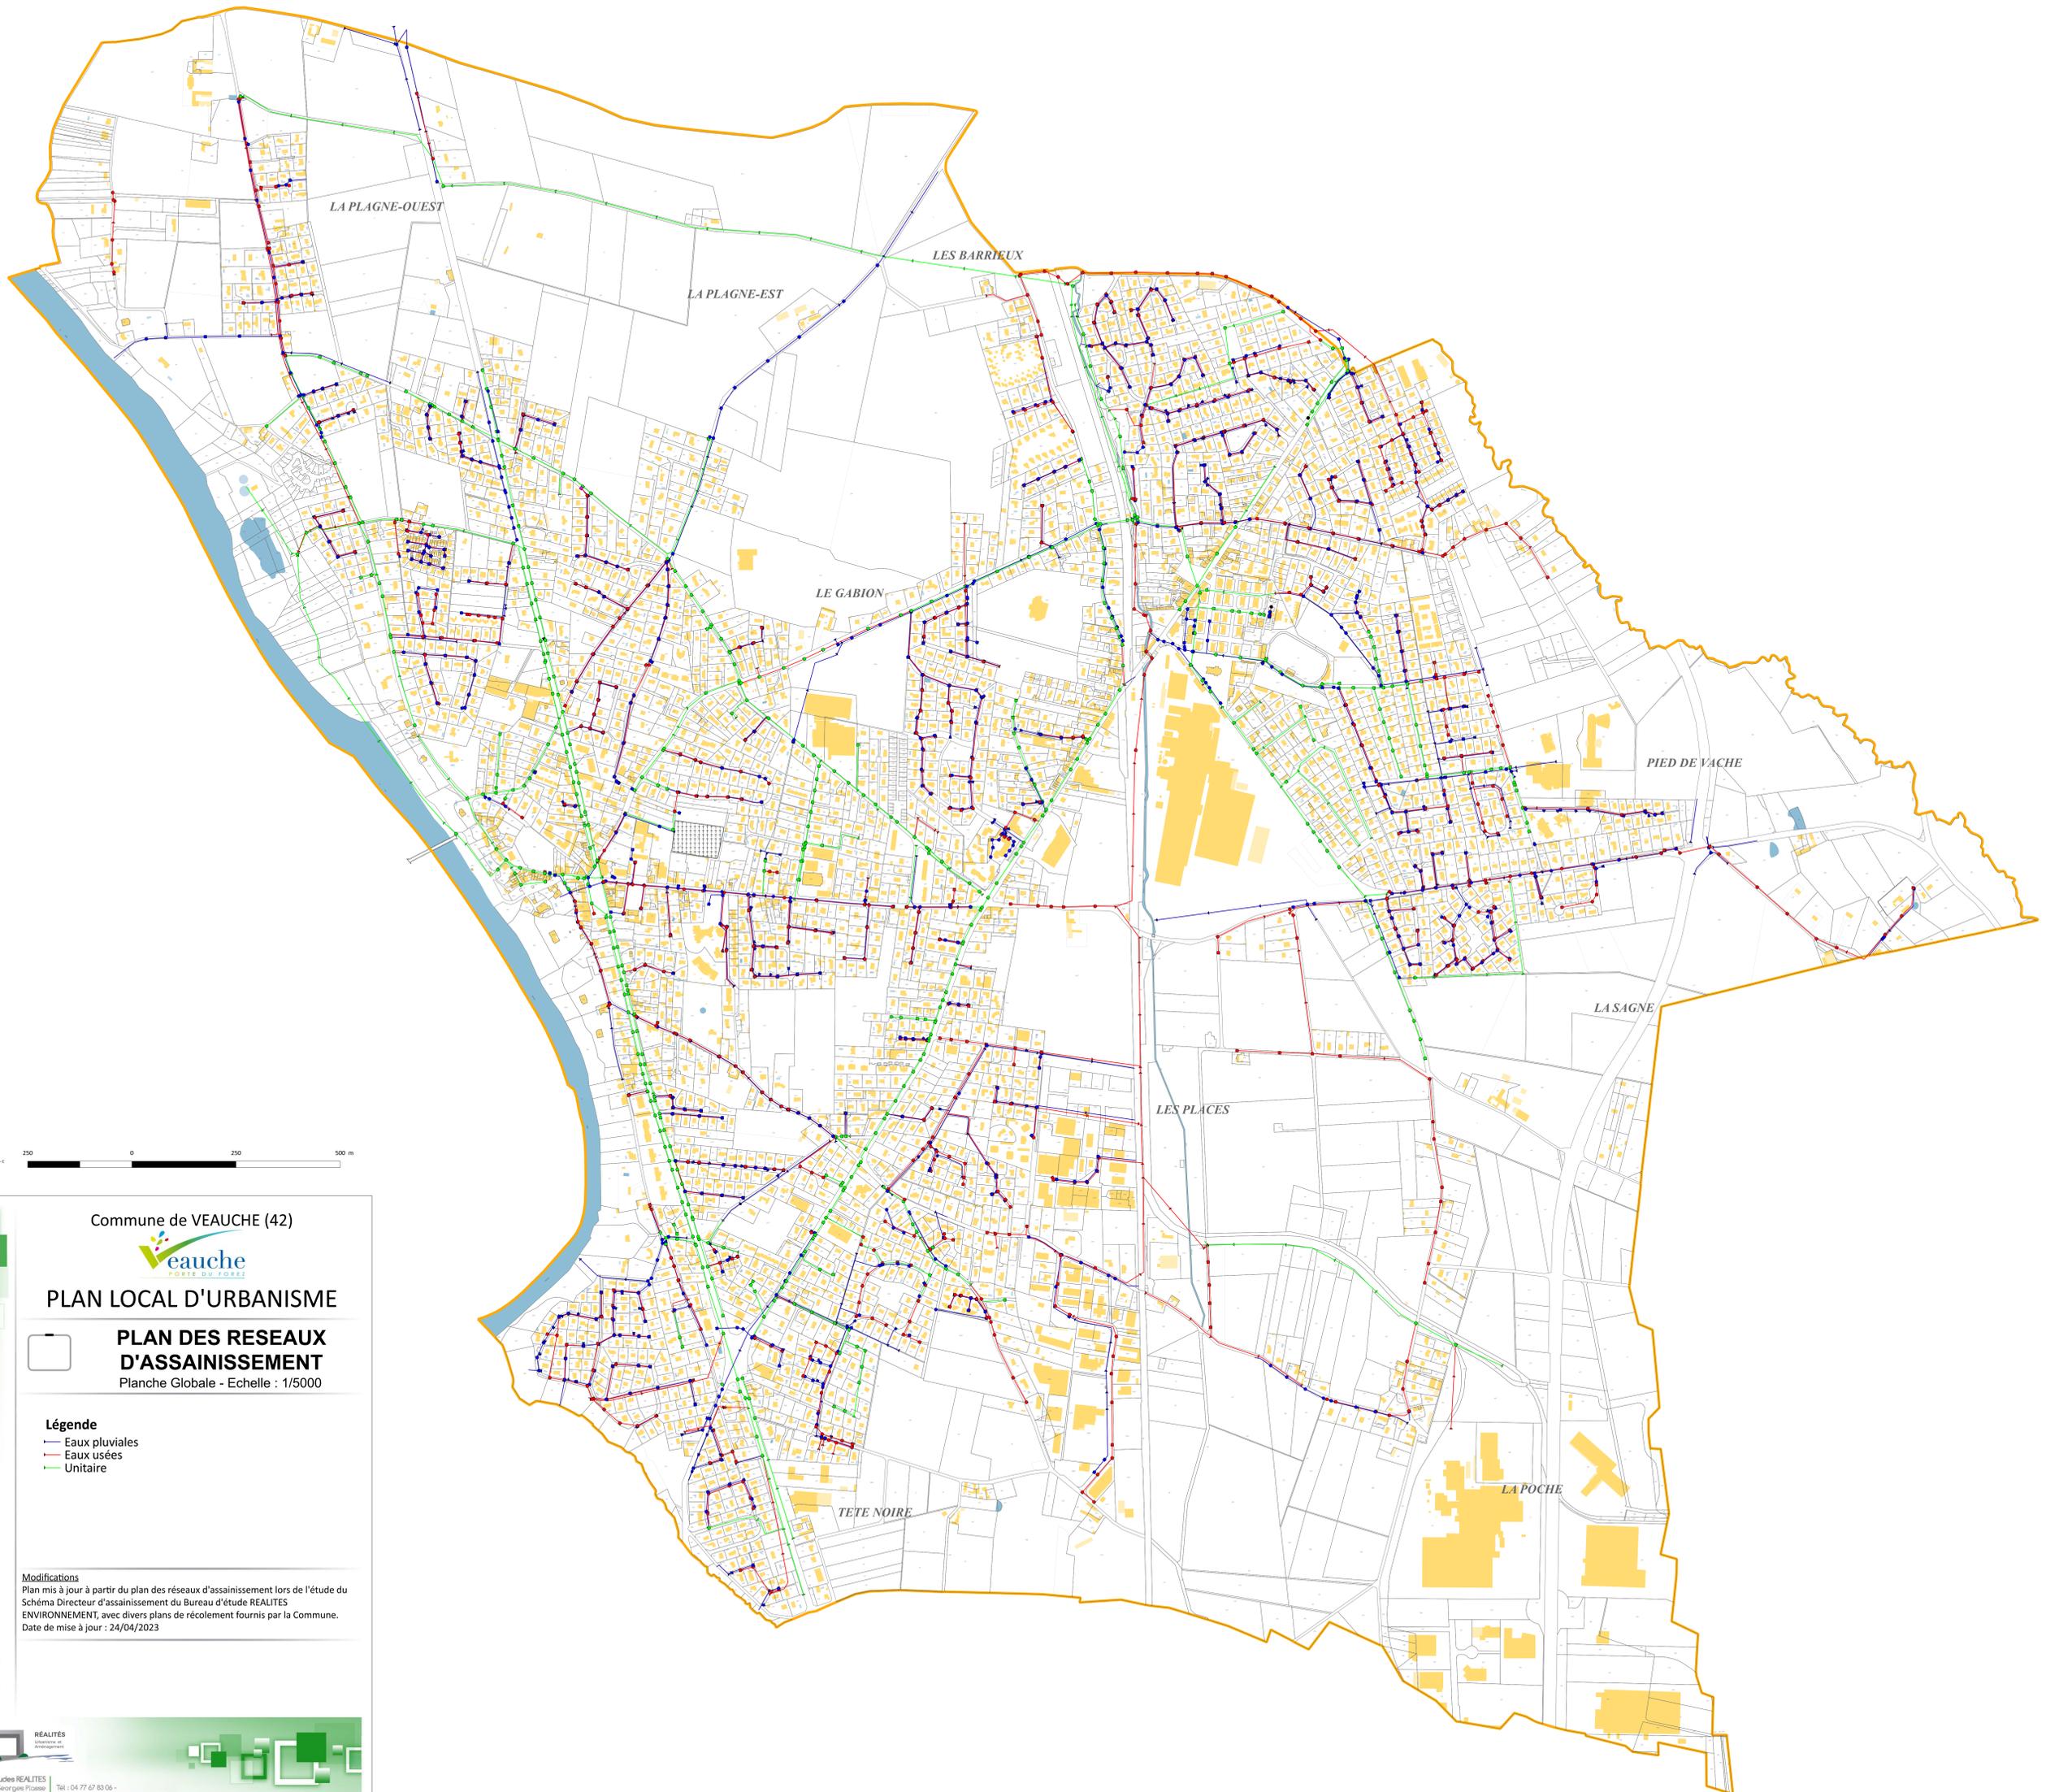

Commune de VEAUICHE (42)



PLAN LOCAL D'URBANISME

PLAN DES RESEAUX D'ASSAINISSEMENT
Planche Globale - Echelle : 1/5000

Légende

- Eaux pluviales
- Eaux usées
- Unitaire

Modifications

Plan mis à jour à partir du plan des réseaux d'assainissement lors de l'étude du Schéma Directeur d'assainissement du Bureau d'étude REALITES ENVIRONNEMENT, avec divers plans de récolement fournis par la Commune.
Date de mise à jour : 24/04/2023

Référence : 50023