


<u>Maître d'oeuvre :</u>				<u>Maître d'ouvrage :</u>			
SIG SARL ZA Route de Campbon 44 130 BOUVRON				Commune de Noyal sur Brutz 1 Rue de la Mairie 44 110 NOYAL SUR BRUTZ			
Ind.	Date	Resp.	Dessin.	Désignation	Echelle : 1/250		
1	13/11/09	LB	TB	RECOLEMENT			
					Référence affaire :SODAF TP		
					Référence dossier :DOSSIER EN COURS		

Légende :

- | | | | | | |
|---|----------------------|---|---------------------------------|---|---------------------|
| | Réseau eaux usées |  | Regard de visite |  | Voirie lourde |
| | Réseau by-pass |  | Event |  | Bâche sur talus |
|  | Réseau eaux traitées |  | Prise d'eau AEP |  | Engazonnement |
| | |  | Grille Trop-plein |  | Ancrage géomembrane |
| | |  | Vanne |  | Surface en eau |
| | |  | chambre de tirage |  | Talus (revanche) |
| | |  | Cloison de séparation des lits | | |
| | |  | Bouche à clé | | |
| | |  | Raccord pompier (Pompage boues) | | |

