E2.2.2. Réseau d'eaux usées du lotissement "La Terrière"

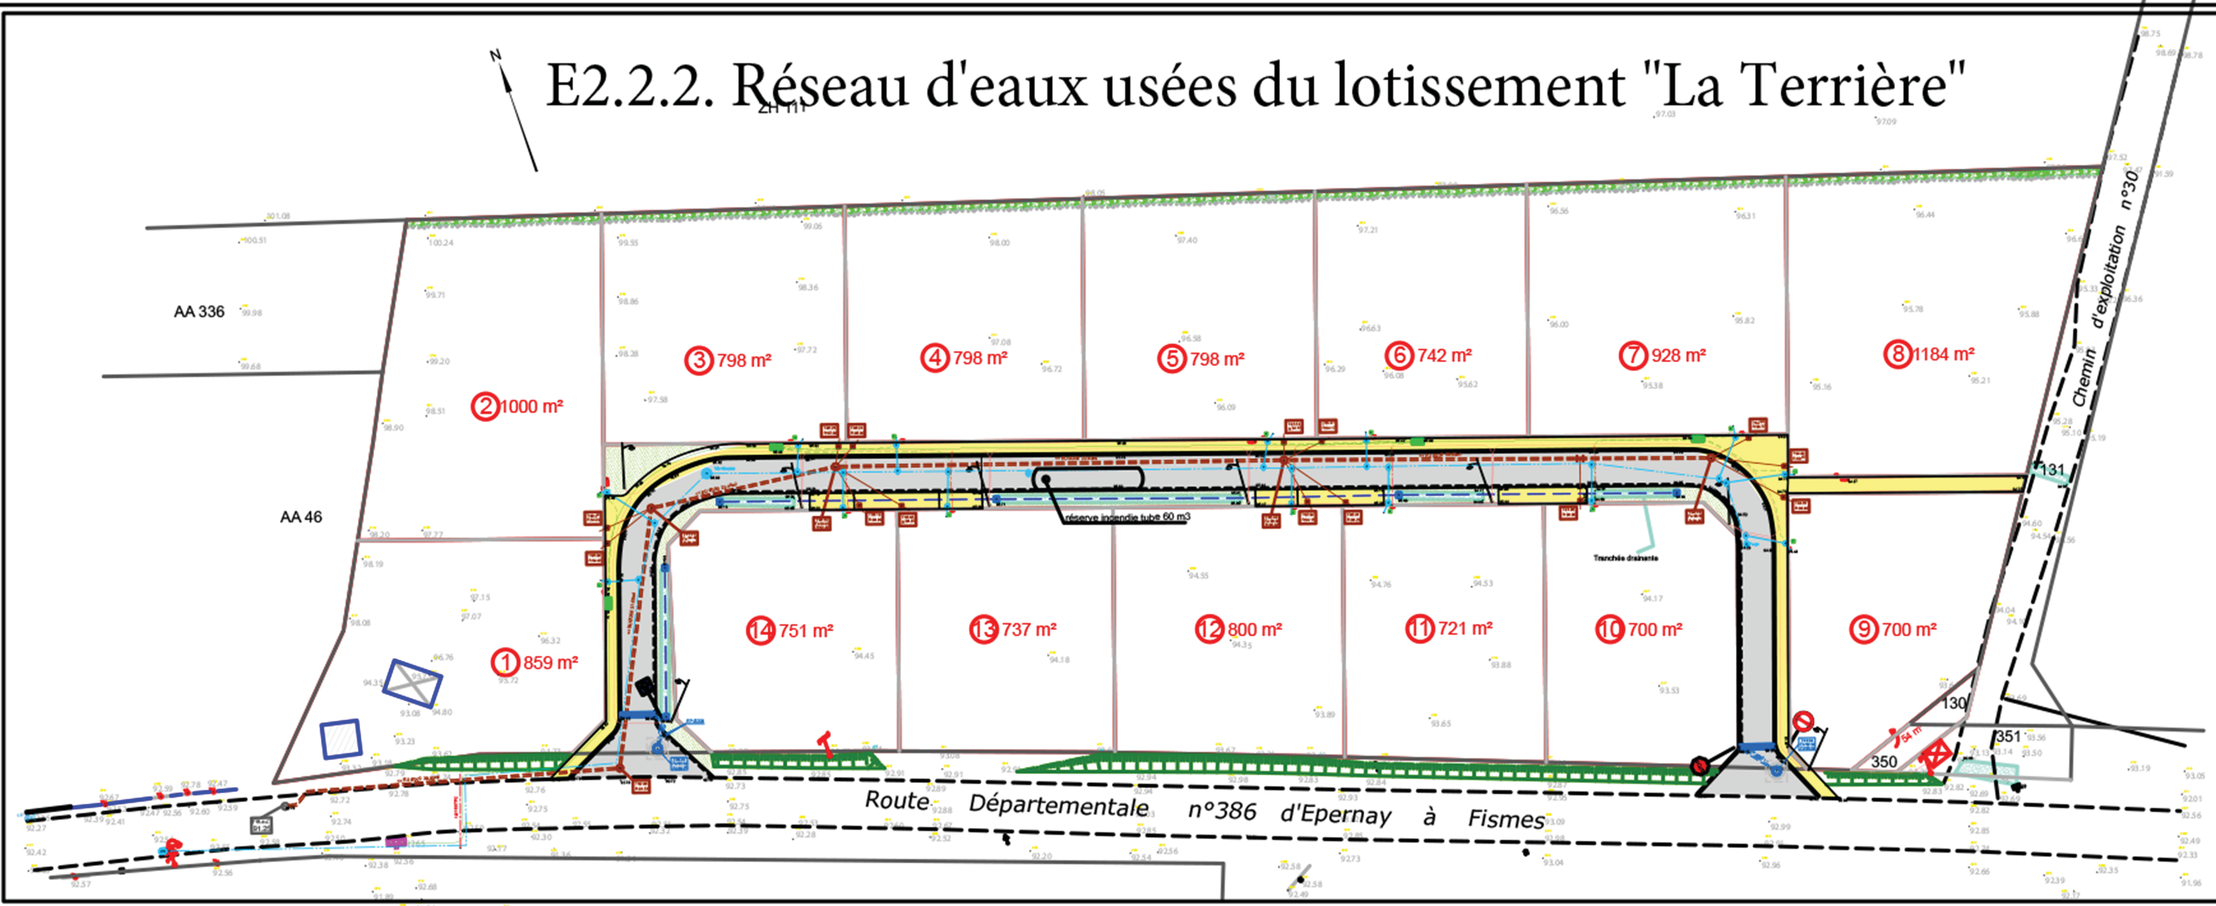

LEGENDE

Eau non pompée
- Canalisation
- Regard de visite Ø1000
- Cote tampon
- Cote radier

Eau Pluviale
- Caniveau grille largeur 500mm
- Tranchée drainante
- Regard grille
- Puits filtrant
- Drain Ø200

Eau Usée
- Canalisation Ø200
- Branchement Ø125
- Regard de visite Ø1000
- Regard tabouret Ø400

Eau Potable
- Canalisation PEHD Ø110
- Branchement PEHD Ø20/25, compris prise en charge
- Regard de comptage
- Vanne

Réseaux divers
- Fourreaux 3 Ø42/45 réseau télécom
- Fourreau 1 Ø42/45 branchement télécom
- Fourreau 1 Ø63 réseau BT en traversée de chaussée
- Fourreau 1 Ø63 réseau éclairage
- Chambre L2T
- Coffrets EDF
- Regard 300x300
- Candélabre

Voirie
- Chaussée en B.B.0/10
- Trottoir en B.B.0/6
- Espaces Verts
- Bordure T2
- Bordure P1
- Caniveau CS1
- Altimétrie TN
- Altimétrie infrastructure

SRTP

AVENUE DE RETHEL
51420 WITRY LES REIMS

COMMUNE DE CRUGNY

AFU " La Terrière "

Transmission en Sous-Préfecture en annexe de la délibération du approuvant le PLU de la commune de Crugny

VUE EN PLAN-PROFIL EN LONG

AMENAGEMENT DES VRD
PLAN DE RECOLEMENT

Vu pour être annexé à la délibération du _____

Approuvant l'élaboration du Plan Local d'Urbanisme

Pour la Présidente,
Nathalie MIRAVETE

Vice-Présidente

DATE	INDICE
20/09/2013	

N° AFFAIRE	ECHELLE	LOT	N° DOCUMENT	INDICE	Fichier informatique
	1/200	V.R.D			APD\CRUGNY RECOLEMENT.DWG