CANALISATION DE TRANSPORT DE GAZ NATUREL HAUTE PRESSION

CANALISATION GOSNAY - MOLINGHEM

classement 1/.

TUBE ACIER DN 250

DISTANCE ENTRE COMMUNES : 352.87 m

du PK 0.00 au PK 352.87

Cabinet du Géomètre: GEOTOPO, Marc FYVEY, Géomètre-Topographe, 1, Chemin des Six Pres, 59229 TETEGHEM, Tel-Fax: 03.28.66.21.79, Portable: 06.12.70.25.03

REALISATION

Entreprise de pose: DENYS, INDUSTRIEWEG 124, B-9032 WONDELGEM (GENT)

Feuille(s) Cadastrale(s) délivrée(s) le : Mars 1998 | - | Date de pose : .07.99

PLAN de RECOLEMENT	Commune de	GOSNAY	
1 / 2000	Plan N°	BC 239GOS	5

GRTgaz

REGION NORD-EST, 24 quai Sainte Catherine, 54042 NANCY Cedex

LEGENDE

TRACE

Piquet d'angle — Piquet d'alignement — (Devers) ∇ 10% — (Rampe) 12% — Disposition Compensatoire — Marquage renforce: Balise, Borne — Protection mecanique — Δ 5% — 7% — Balise — Borne — BC 50PC

La pointe des triangles indique le sens de la montee

Gazoduc existant — Gazoduc concerne — Gazoduc Hors Service — Gazoduc Convention

LIMITES ADMINISTRATIVES

LIMITE DE COMMUNE
LIMITE DE SECTION
LIMITE DE LIEU-DIT
LIMITE DE PARCELLE
LIMITE D'EXPLOITATION

VOIES DE COMMUNICATION

ROUTE NATIONALE (RN 57) — ROUTE DEPARTEMENTALE (RD 23)
CHEMIN RURAL ou COMMUNAL (CR 4 — CC3)
CHEMIN D'EXPLOITATION (CE (non emp))
PASSAGE SUPERIEUR — PASSAGE INFERIEUR
LIGNE de CHEMIN de FER S.N.C.F. (S N C F de ... a ...)
CANAL, FLEUVE, RIVIERE et RUISSEAU (Canal du ... au ...)

CABLES-CANALISATIONS

LIGNE ELECTRIQUE (Tension, haut. fil + bas, pylone, transfo) — 90kV HT +10.00m, MT +6.00m, BT
LIGNE DE TELECOMMUNICATION (Poteau, hauteur fil + bas)
CANALISATION SOUTERRAINE (Nature, profondeur, diametre) — Gaz, Eau, Egout -1.00m ø 500
CABLE SOUTERRAIN (Nature, profondeur, protection) — EDF 30kV -1.00m grillage
DRAINAGE (Profondeur, espacement, diametre des drains) — Zone drainee -0.80m e=15m ø 50
PRISE DE POTENTIEL (P)

ACCIDENTS DE TERRAIN

FOSSE (profondeur) — Fosse -1.00m
DEBLAI (profondeur maxi) — -4.20m
REMBLAI (hauteur maxi) — +3.00m
TALUS (hauteur) — +2.50m
CARRIERE EXCAVATION — -3.50m
MARE (profondeur) — -0.50m

VEGETATION CULTURES

LABOUR HERBAGE FRICHE (L) (H) (F)
VIGNE ASPERGES (Vn) (Asp)
JARDIN VERGER MARAICHER (J) (Vg) (M)
PEPINIERE SEMIS (Pp)
HAIE
BROUSSAILLES — MARAIS
HAIE PLANTEE D'ARBRES
ARBRE ISOLE — BOIS

BATIMENTS ET CONSTRUCTIONS DIVERS

CONSTRUCTION EN DUR
HANGAR
CALVAIRE ou MONUMENT
CIMETIERE
CHATEAU D'EAU
CLOTURE LEGERE
CLOTURE EN DUR
BORNES

Les obstacles ou constructions a caractere exceptionnel non mentionnes dans cette legende sont indiques en toutes lettres sur le plan

CANALISATION UNIQUE

(REGLE GENERALE)

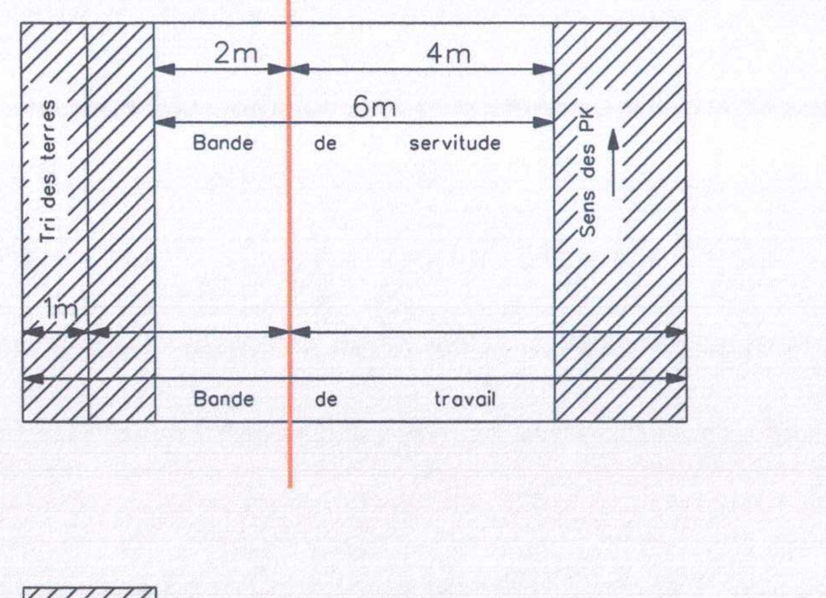

RENSEIGNEMENTS TECHNIQUES

CARACTERISTIQUES DES TUBES

DIAMETRE NOMINAL : 250 mm
DIAMETRE EXTERIEUR : mm
Nuance :
Type : TSE360 epaisseur : 4 mm categorie : A
Type : TSE360 epaisseur : 4.7 mm categorie : B
Type : TSE360 epaisseur : 6.9 mm categorie : C

RECEPTION DE LA CANALISATION

Essais de reception DRIRE: BETHUNE DATE : 08/09/99
Pression minimale de l'epreuve de resistance : 74.47 bar
Pression maximale de service : 67.7 bar

ALIGNEMENTS ET COUDES — 3.74 / 70° / 56.69 / 65° / 292.44 — Alignement droit sur 473.49 m

DISTANCES CUMULEES DE LA TUYAUTERIE (suivant carnet de soudure) — 0.00 — 3.74 — 60.43 — 352.87

N° DES BORNES ET BALISES — GLE1 GLE2 GLE3 — GLE4

LARGEUR COUVERTURE : 300m

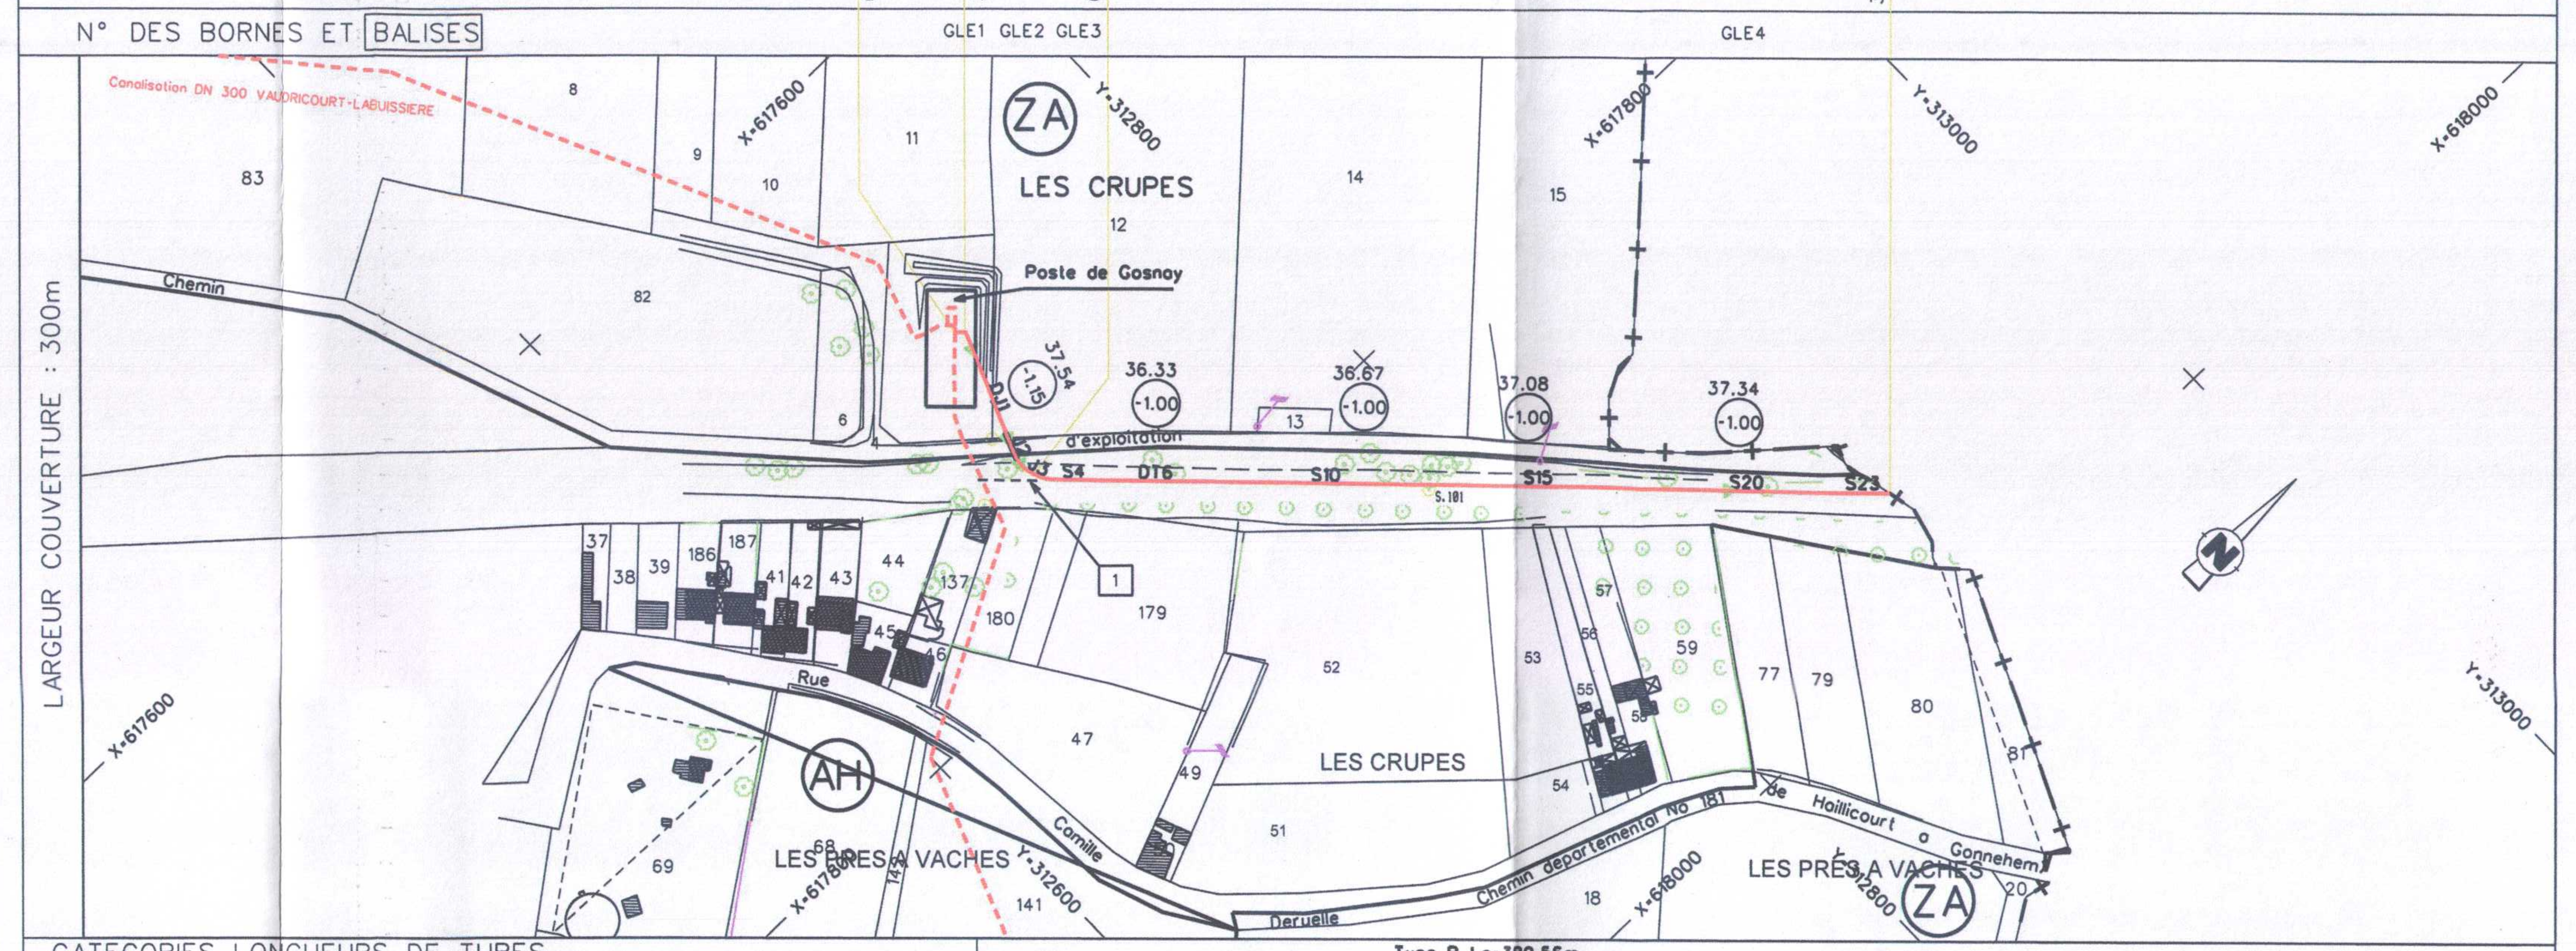

CATEGORIES LONGUEURS DE TUBES — Type B Lg=389.56m
NATURE DU REVETEMENT — P.E.
GAINE LESTAGE ANCRAGE PROTECT. MECANIQUE (nat. long) — 10 Dalles Beton
NATURE DU TERRAIN — Sable

EMPRUNTS DU DOMAINE PUBLIC ET POINTS PARTICULIERS

N° Designation et coupe schematique

Nature de la traversee: (F) Foncage, (F) Forage, (A) Aerien, (T) Tranchee, (O) Ouvrage, (S) Souille

1 — Chemin (Emp.) — (T)

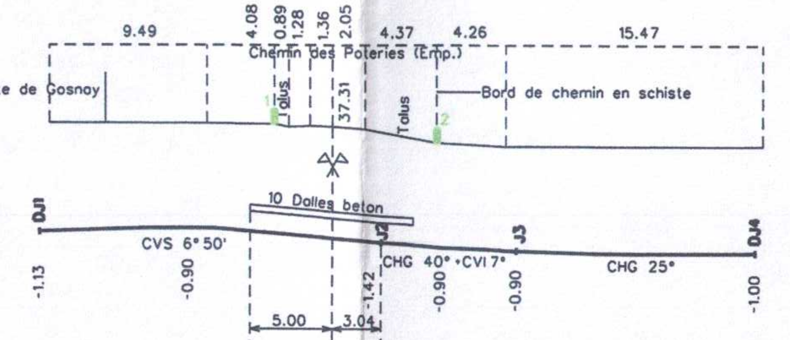

NUMEROS DE REPERES COUDES	CANALISATION (Generatrice superieure) COORDONNEES LAMBERT X	Y	Z	TERRAIN NATUREL ALTITUDES N.G.F.	OBSERVATIONS
DJ1	617730.78	312641.48	36.41	37.54	
J2	617730.23	312662.25	35.75	37.17	
J3	617726.65	312669.50	35.27	36.30	
COUDE	617745.73	312691.54	35.44	36.30	CHG 65°
S4	617714.29	312676.46	35.15	36.15	
DT6	617689.15	312686.72	35.36	36.33	
S10	617635.47	312708.65	35.67	36.67	
S15	617568.40	312735.96	36.04	37.08	
S20	617501.80	312763.65	36.33	37.34	
S23	617461.55	312780.05	36.39	37.40	

INDICE	MODIFICATIONS	DATE	DESSINE	DATE	VERIFIE
0	PLAN PROJET REALISE	-	METRIS	-	-
1	PLAN DE POSE	22-07-99	DEVREESE	-	-
2	RELEVE DU RACCORDEMENT AU POSTE	25-04-00	FYVEY	-	-
3	MAJ BORNAGE - ANNOTATION GJ3	14-11-08	GDCS-TD	-	-
4	Maj plan avec fichier 62377-433-BC433GOS suite a demande Franck Perrocheau	09-09-09	GDCS-CF	-	-
5	Integration du relevé GPS du poste de Gosnay	22.10.10	GDCS-B.J	-	-