Département HAUT-RHIN
Agence de l'eau RHIN-MEUSE

Commune de
PETIT-LANDAU

Mise à jour du schéma général d'assainissement sur la commune de PETIT-LANDAU

Schéma général

Plan des réseaux d'assainissement

BUREAUX D'ETUDES RÉUNIS DE L'EST

71, rue du Prunier - BP 21227 - 68012 COLMAR CEDEX


Tél: 03.89.20.30.10 - Télécopie: 03.89.23.65.08 - Email : colmar@berest.fr

Indice	Date	Réalisé par	Objet de la modification	Phase
A	05/09/2013	A.B	Version originale	Schéma

Resp. Projet	Vérificateur	Echelle	N° Affaire	N° Pièce
C.M	T.B.	1/2000	68-0254-13-001-4	

Nom du fichier: G:\ETUDES\68-0254- PETIT LANDAU\2 - MISE À JOUR DU PLAN SCHÉMA GÉNÉRAL D'ASSAINISSEMENT\68-0254-13-001-4-E-PL-N001-101-SCHÉMA DIRECTEUR D'ASSAINISSEMENT MIS À JOUR .DWG

Ce document est la propriété de BEREST, il ne peut être utilisé ou reproduit sans autorisation.

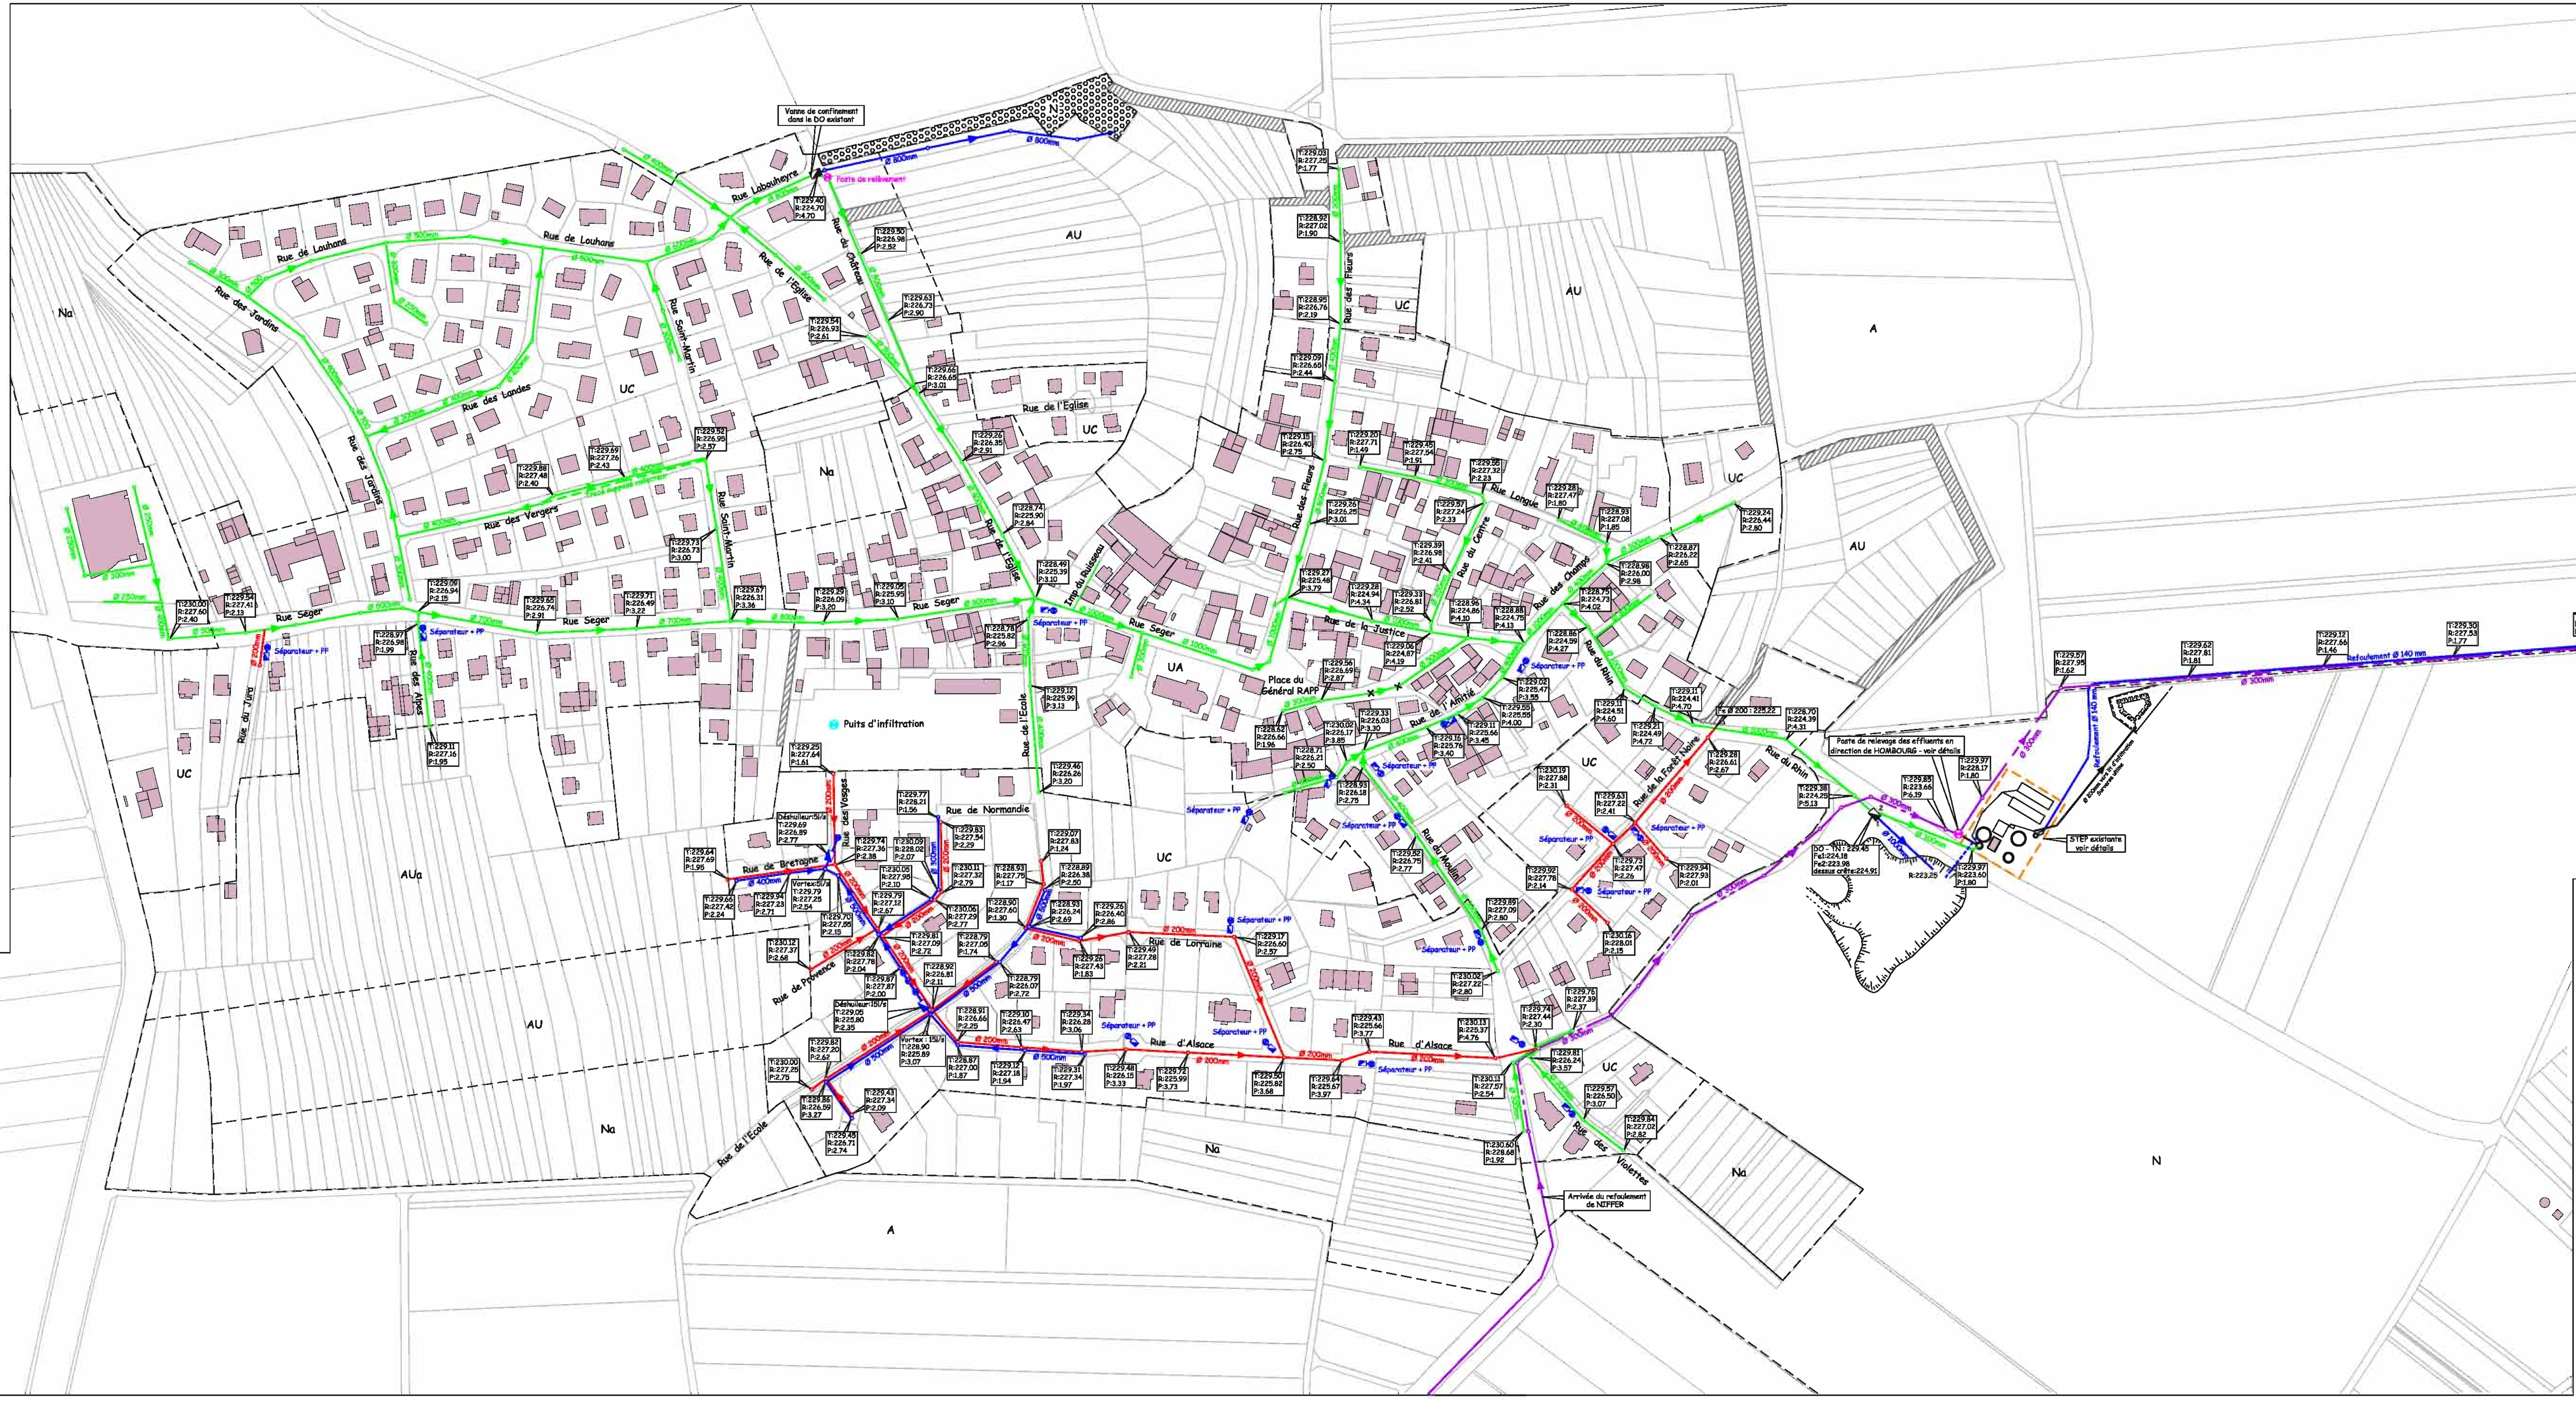


LEGENDE


Réseaux existants

- Réseau EU
- Réseau unitaire
- Réseau EP
- Réseau unitaire intercommunal
- Déversoir d'orage
- Poste de relevage
- Séparateur hydrocarbures + puits perdu

PLAN DE DETAILS DE LA STEP ISSU DU RECOLEMENT DE SOGEA — ECHELLE : 1/500

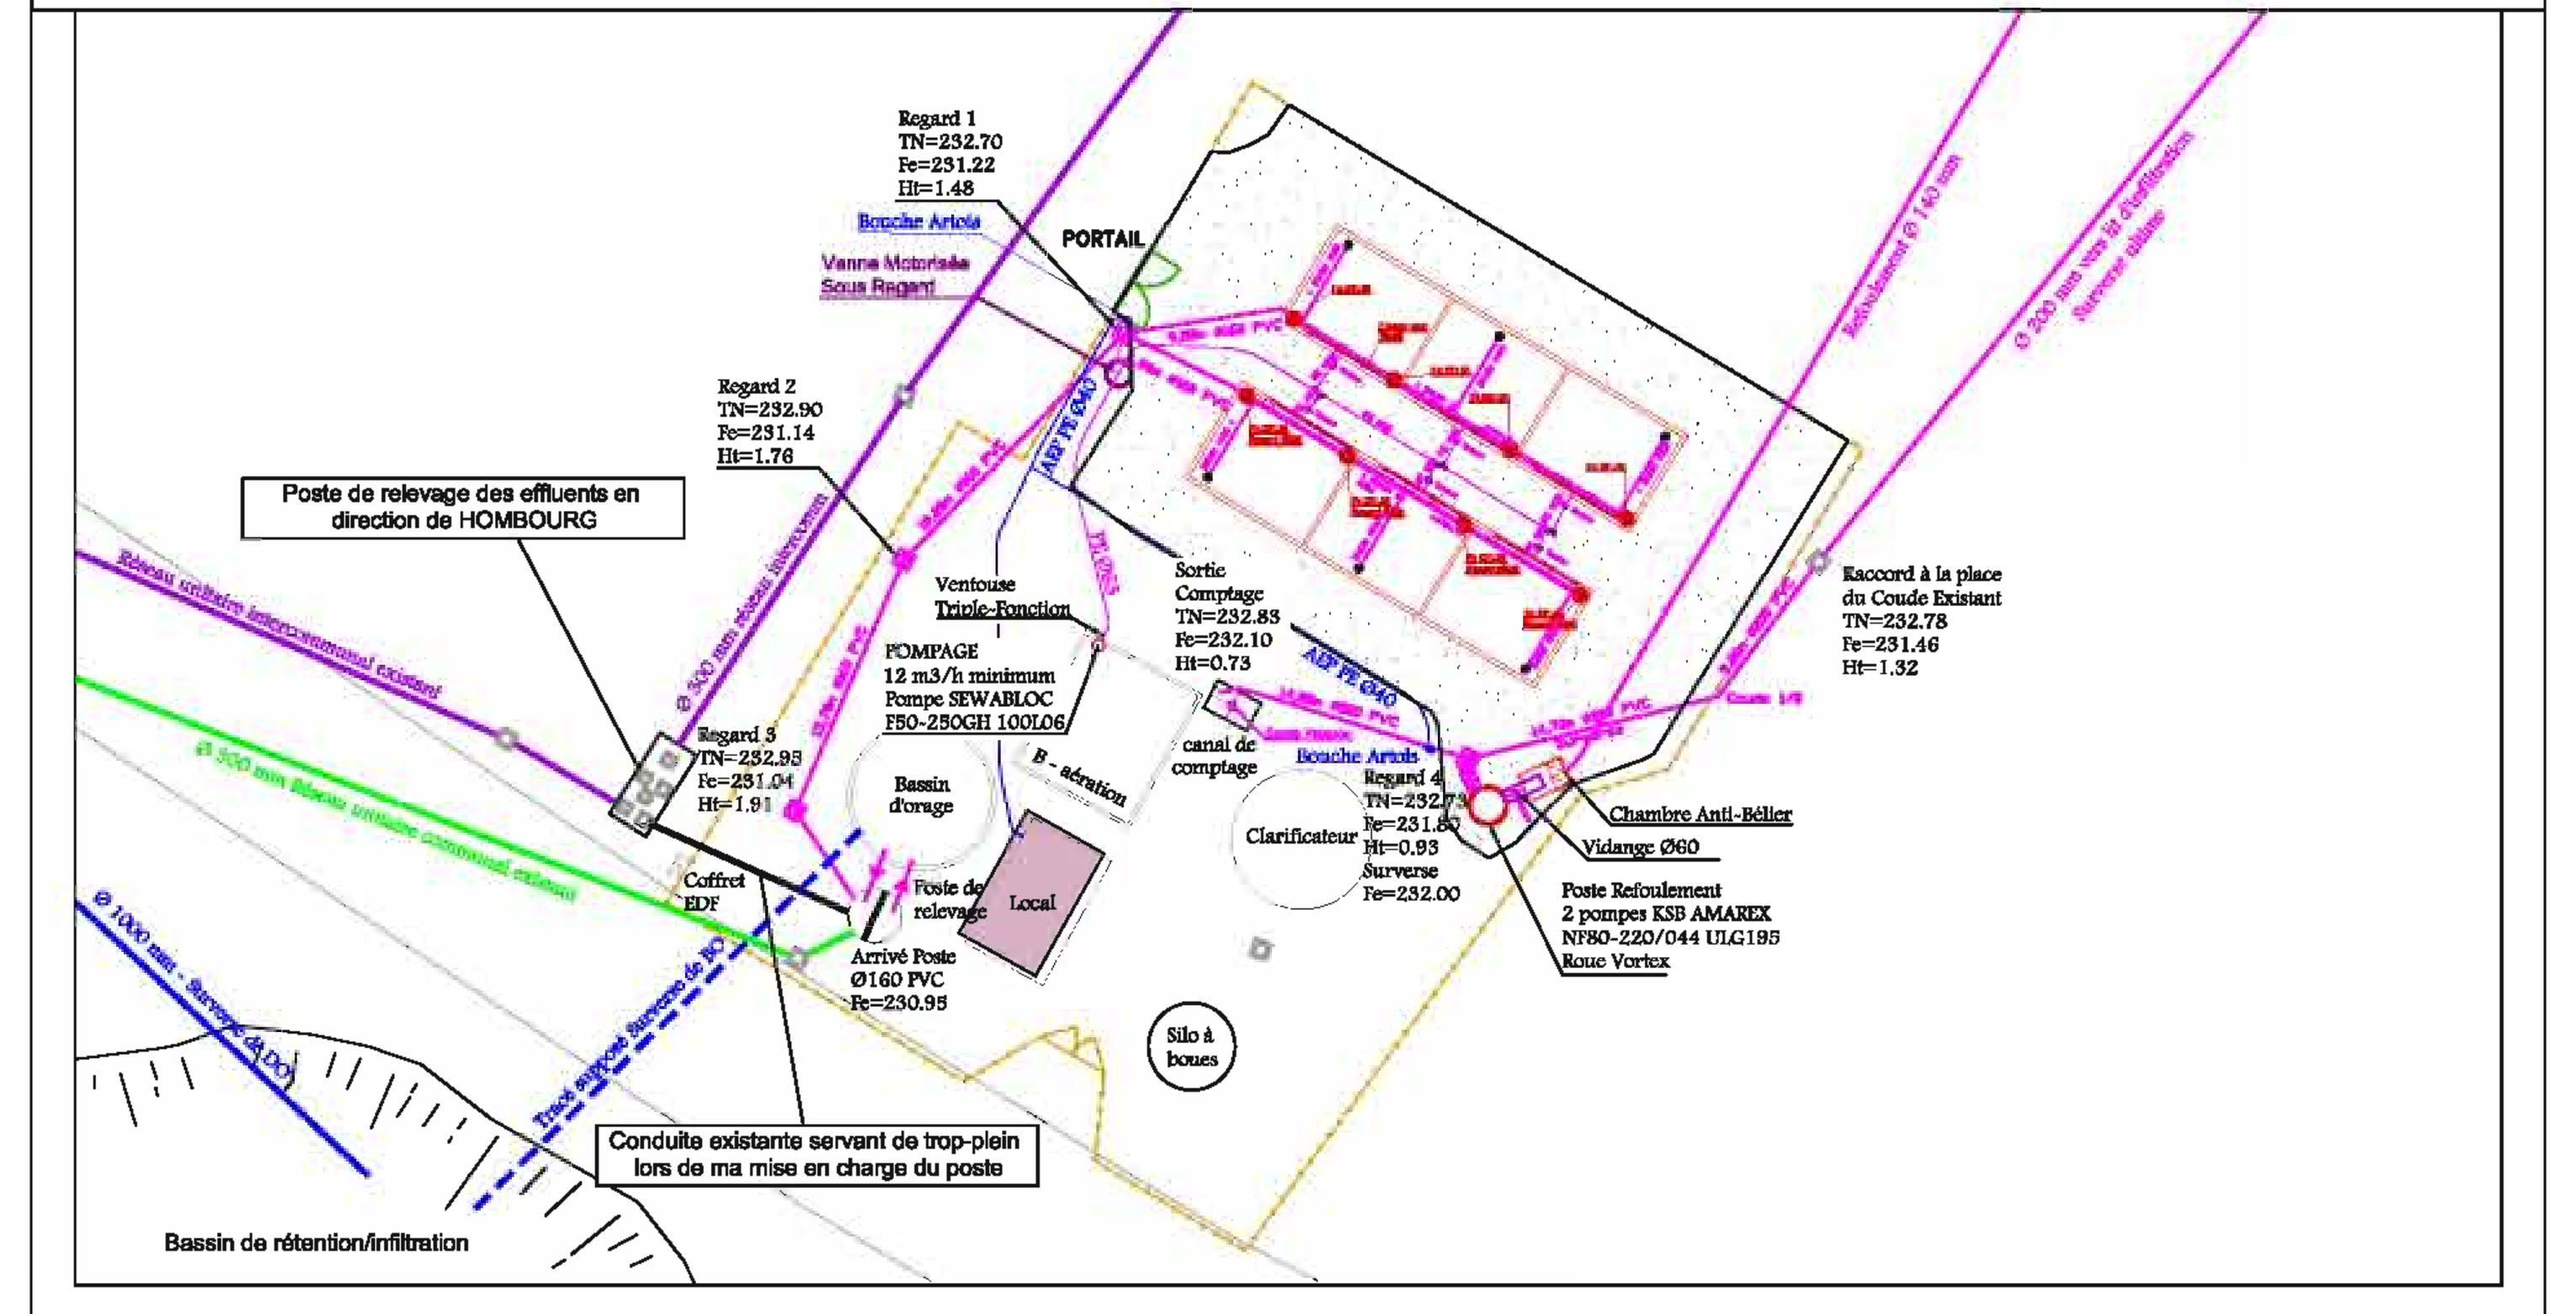

PLAN DE DETAIL DU POSTE DE RELEVAGE DES EFFLUENTS EN DIRECTION DE HOMBOURG — ECHELLE : 1/50

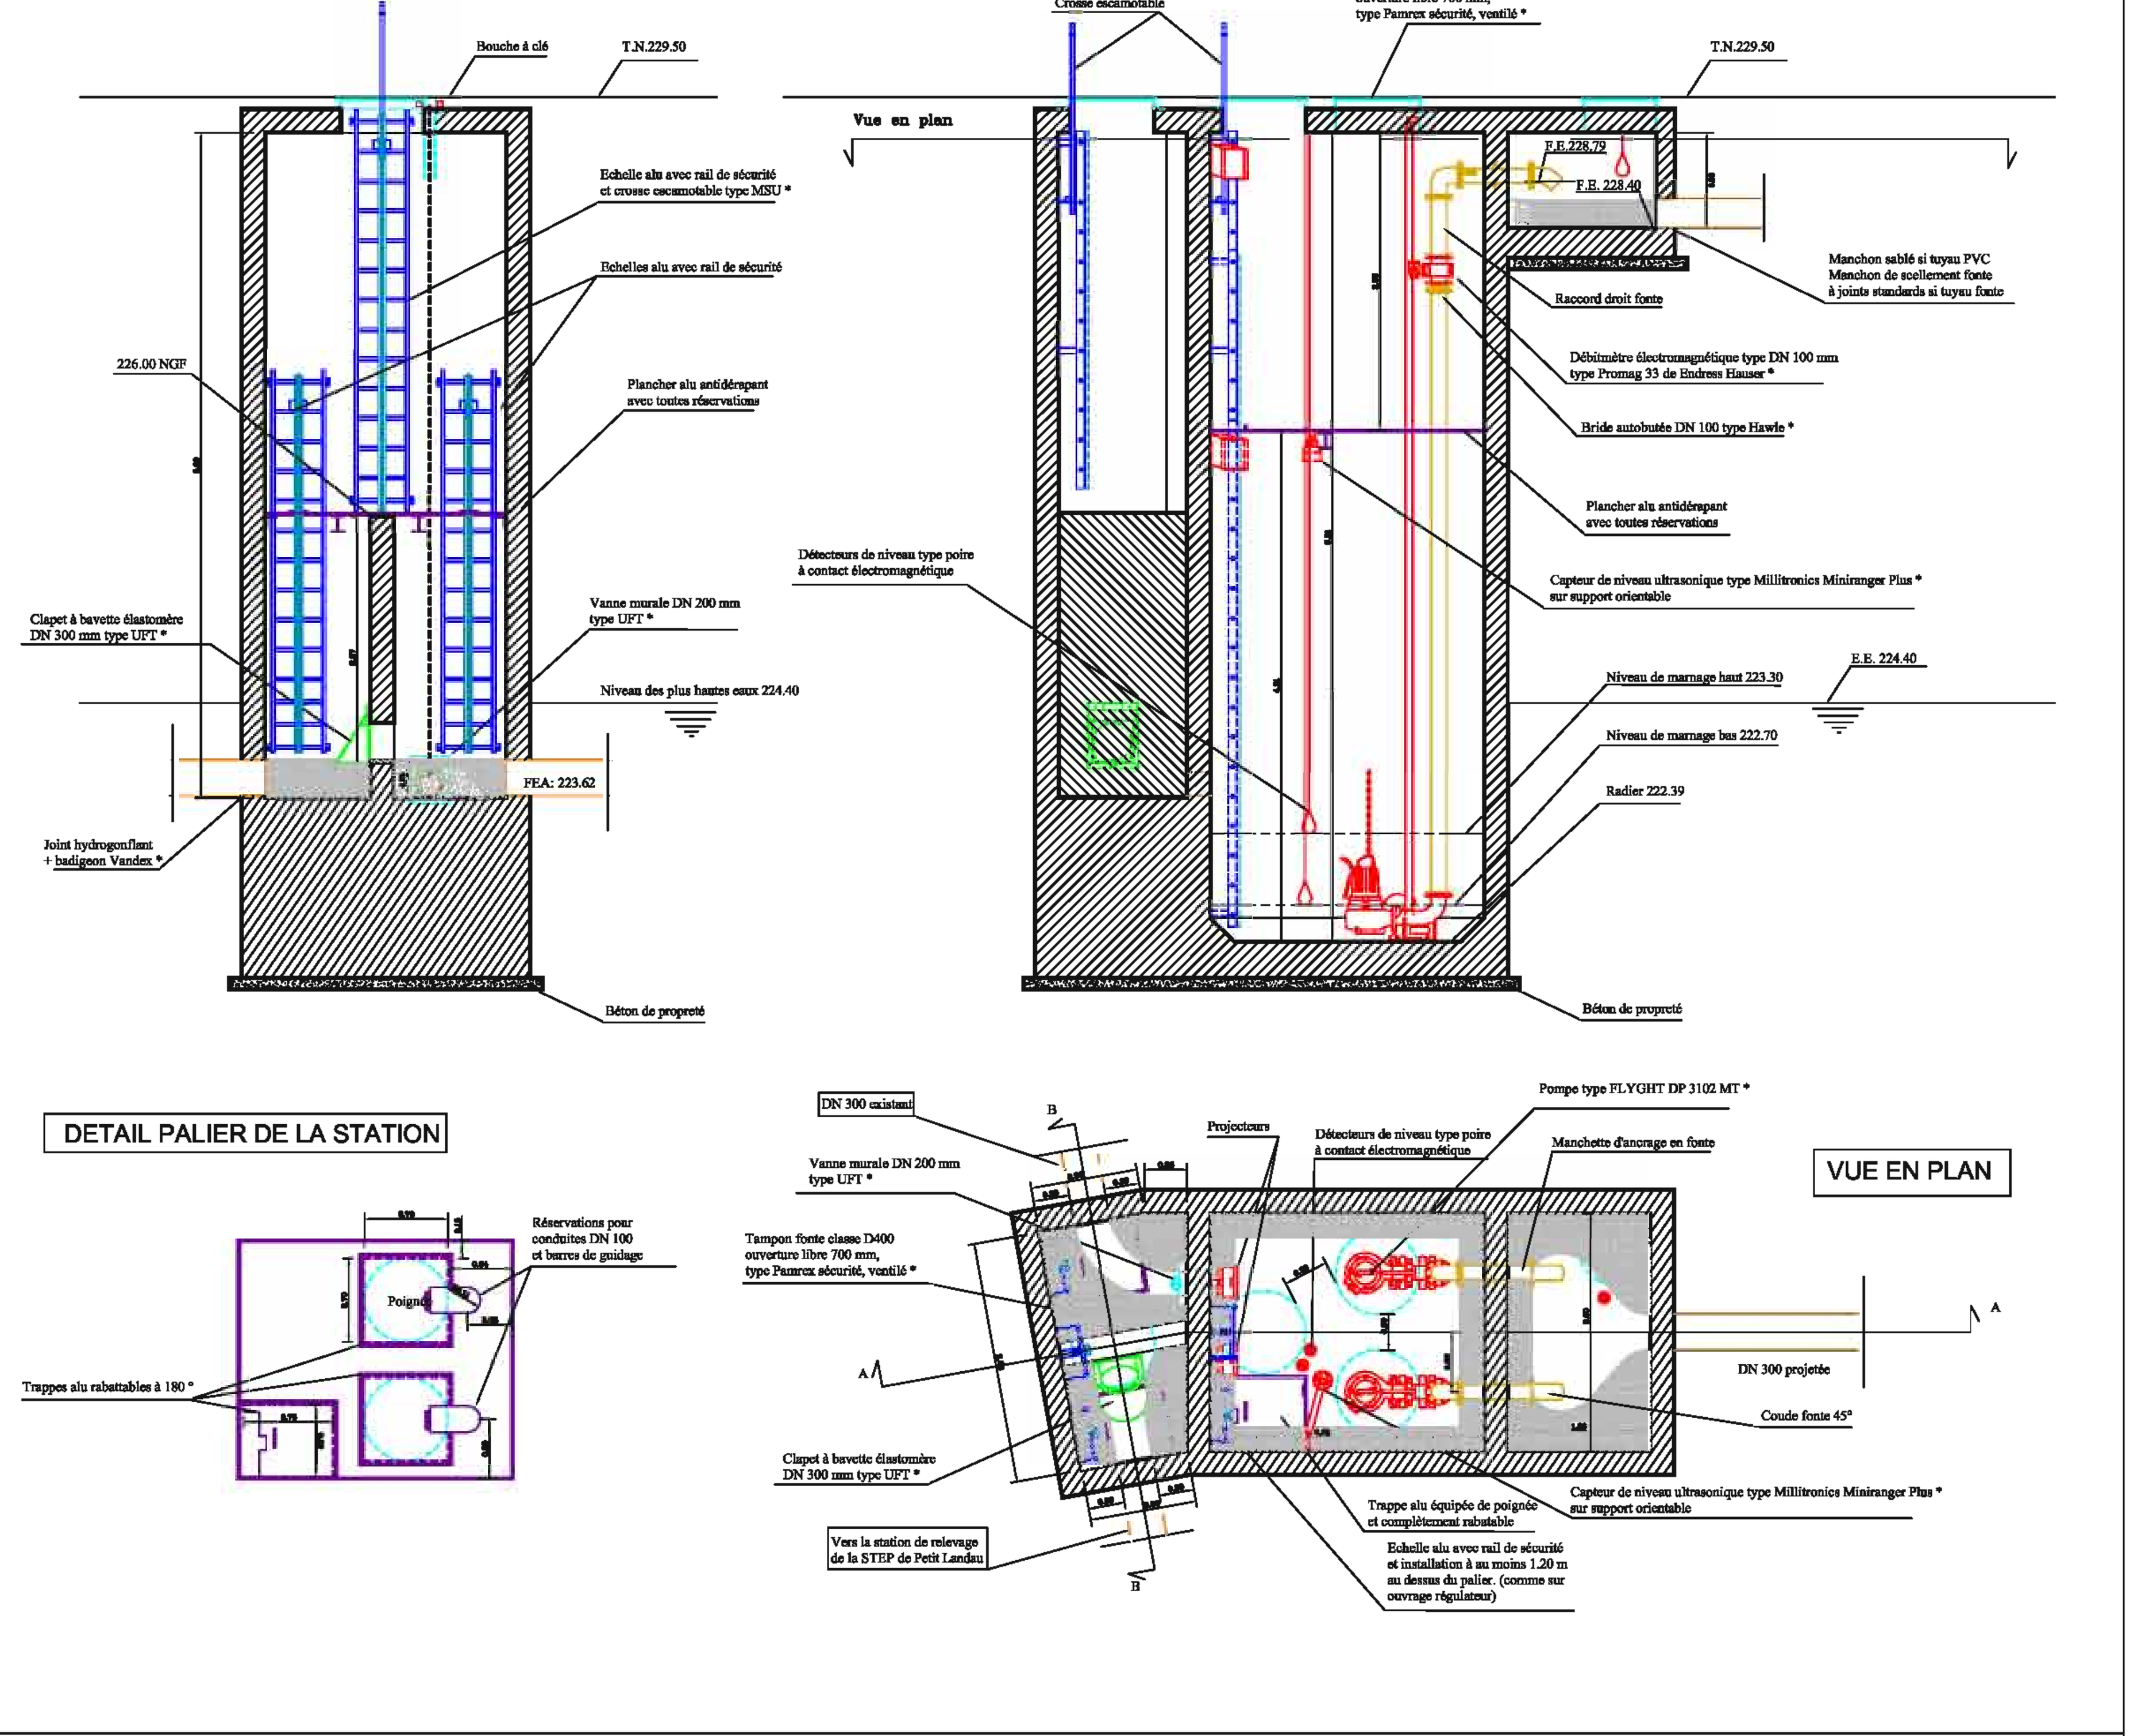

NOTA:
Les recollements des travaux de réseaux d'assainissement, utilisés pour réaliser ce plan, proviennent de levés topographiques différents avec des rattachements en altimétrie et planimétrie associés à chaque levé. Il en résulte une possibilité de marge d'erreur.
D'autre part, des travaux de voirie ont eu lieu depuis les levés modifiant ainsi les niveaux des terrains naturels au niveau des tampons.