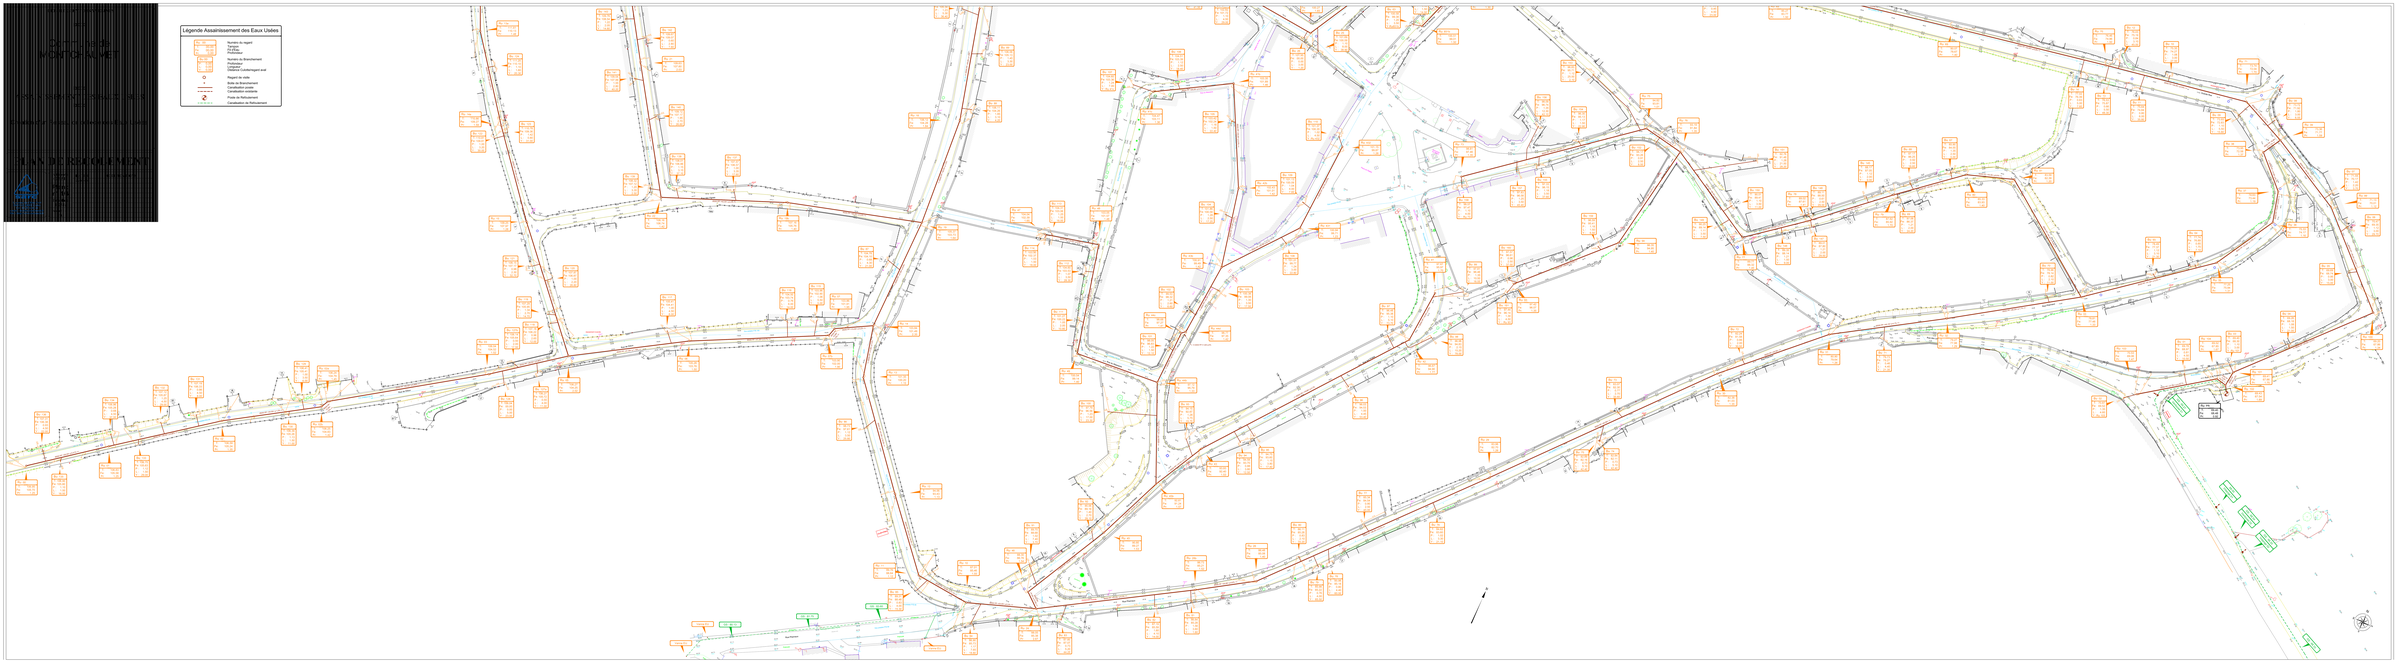
Légende Assainissement des Eaux Usées
Numéro du regard
Regard de visite
Boîte de Branchement
Canalisation de Refoulement
Nord

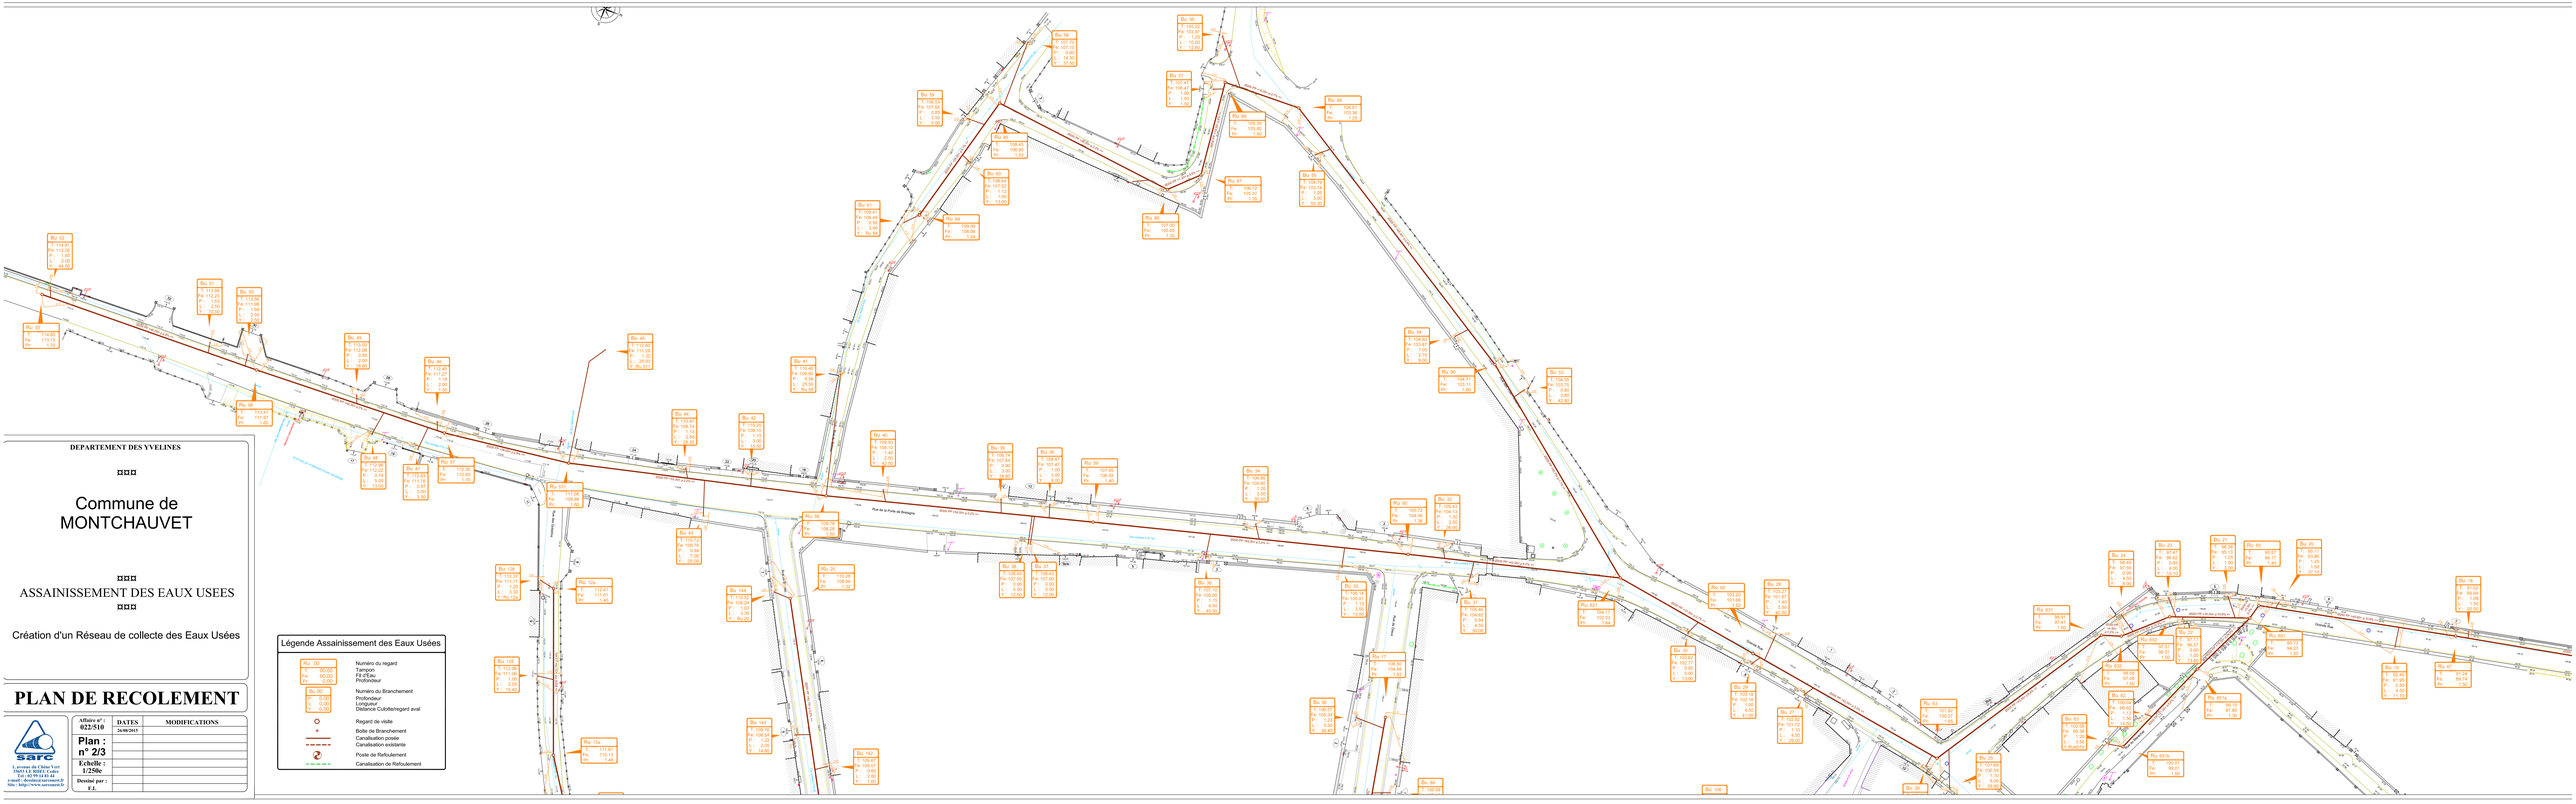
Rue de la Porte de Bretagne
Rue de la Porte de Bretagne
Rue de la Porte de Bretagne


ASSAINISSEMENT DES EAUX USEES


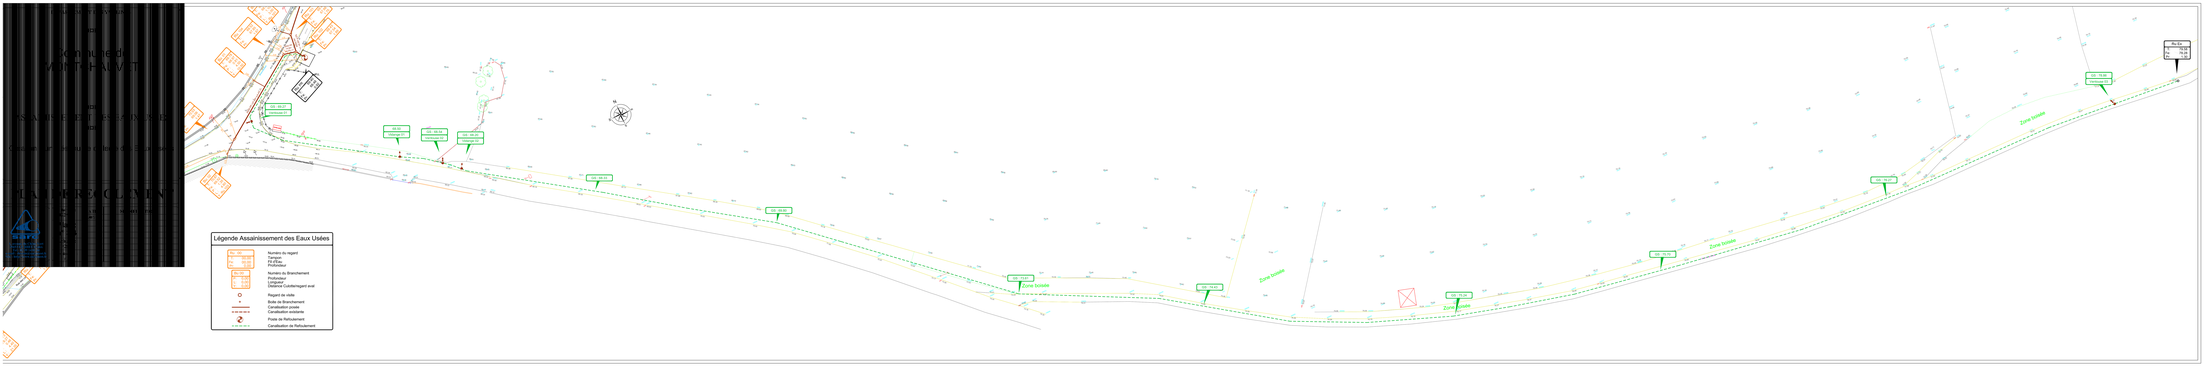
Zone boisée
Zone boisée
Zone boisée